

(導管)第1表 年度別の需給計画表(ピーク時需要量等)

事業者名: 日本瓦斯株式会社

		単位	令和3年度 (実績)	令和4年度 (実績見込)	令和5年度 (初年度)	令和6年度	令和7年度		
我孫子地区	年間需要量	m ³ /年	631,114	586,578	587,500	588,500	589,500		
	ピーク時需要量	m ³ /時間	338	313	314	315	316		
	調整力確保量	m ³ /時間							
	調整力	%							
蓮田・白岡地区	年間需要量	m ³ /年	605,093	573,192	573,700	574,200	574,700		
	ピーク時需要量	m ³ /時間	333	323	324	325	326		
	調整力確保量	m ³ /時間							
	調整力	%							
南平台・初山地区	年間需要量	m ³ /年	229,850	219,976	220,000	220,000	220,000		
	ピーク時需要量	m ³ /時間	119	112	112	112	112		
	調整力確保量	m ³ /時間							
	調整力	%							
富里・成田地区	年間需要量	m ³ /年	2,253,159	2,085,012	2,087,000	2,089,000	2,091,000		
	ピーク時需要量	m ³ /時間	915	876	877	878	878		
	調整力確保量	m ³ /時間							
	調整力	%							
真岡地区 導管地区	年間需要量	m ³ /年	1,629,936	1,432,266	1,435,000	1,438,000	1,441,000		
	ピーク時需要量	m ³ /時間	682	656	657	658	659		
	調整力確保量	m ³ /時間							
	調整力	%							
もえぎ野地区	年間需要量	m ³ /年	87,894	82,290	82,800	83,300	83,800		
	ピーク時需要量	m ³ /時間	57	54	55	56	57		
	調整力確保量	m ³ /時間							
	調整力	%							
合 計	年間需要量	m ³ /年	5,437,046	4,979,314	4,986,000	4,993,000	5,000,000		
	ピーク時需要量	m ³ /時間	2,444	2,333	2,338	2,343	2,348		
	調整力確保量	m ³ /時間							
	調整力	%							

(導管)第2表 普及計画

事業者名 日本瓦斯株式会社

既存の供給区域	市区町村名			千葉県我孫子市・埼玉県蓮田市・白岡市・神奈川県川崎市宮前区+千葉県富里市+栃木県真岡市+神奈川県相模原市南区			行政区域面積			373.3 km ²
	項目\年度			令和3年度 (実績)	令和4年度 (実績見込)	令和5年度 (初年度)	令和6年度	令和7年度	年度	年度
	供給区域面積		km ²	32.4	32.4	32.4	32.4	32.4		
	供給区域内一般世帯数		戸	25,290	25,356	25,393	25,429	25,466		
	供給区域内ガスメーター	年度末取付総数	個	13,008	13,088	13,123	13,158	13,193		
		対前年度伸び率	%	0.4	0.6	0.3	0.3	0.3		
	供給区域内全体普及率		%	51.4	51.6	51.7	51.7	51.8		
	導管延長		m	226,675	226,682	226,692	226,702	226,712		
対前年度伸び率		%	0.0	0.0	0.0	0.0	0.0			

増加予定供給区域	市区町村名			千葉県我孫子市+神奈川県川崎市宮前区+埼玉県蓮田市・白岡市+千葉県富里市+栃木県真岡市+神奈川県相模原市南区			行政区域面積				373.3 km ²
	項目\年度			令和3年度 (実績)	令和4年度 (実績見込)	令和5年度 (初年度)	令和6年度	令和7年度	年度	年度	
	供給区域面積		km ²								
	供給区域内一般世帯数		戸								
	供給区域内ガスメーター年度末取付総数		個								
	供給区域内全体普及率		%								
	導管延長		m								

増加後供給区域	市区町村名			千葉県我孫子市+神奈川県川崎市宮前区+埼玉県蓮田市・白岡市+千葉県富里市+栃木県真岡市+神奈川県相模原市南区			行政区域面積				373.3 km ²
	項目\年度			令和3年度 (実績)	令和4年度 (実績見込)	令和5年度 (初年度)	令和6年度	令和7年度	年度	年度	
	供給区域面積		km ²	32.4	32.4	32.4	32.4	32.4			
	供給区域内一般世帯数		戸	25,290	25,356	25,393	25,429	25,466			
	供給区域内ガスメーター年度末取付総数		個	13,008	13,088	13,123	13,158	13,193			
	供給区域内全体普及率		%	51.4	51.6	51.7	51.7	51.8			
	導管延長		m	226,675	226,682	226,692	226,702	226,712			

(導管)第2表 普及計画

事業者名 日本瓦斯株式会社

既存の供給区域	市区町村名			千葉県我孫子市			行政区域面積				43.2 km ²
	項目\年度			令和3年度 (実績)	令和4年度 (実績見込)	令和5年度 (初年度)	令和6年度	令和7年度	年度	年度	
	供給区域面積		km ²	0.5	0.5	0.5	0.5	0.5			
	供給区域内一般世帯数		戸	2,161	2,162	2,163	2,164	2,165			
	供給区域内ガスメーター	年度末取付総数	個	1,917	1,918	1,919	1,920	1,921			
		対前年度伸び率	%	0.0	0.1	0.1	0.1	0.1			
	供給区域内全体普及率		%	88.7	88.7	88.7	88.7	88.7			
	導管延長		m	21,328	21,328	21,328	21,328	21,328			
対前年度伸び率		%	0.0	0.0	0.0	0.0	0.0				
増加予定供給区域	市区町村名			千葉県我孫子市			行政区域面積				43.2 km ²
	項目\年度			令和3年度 (実績)	令和4年度 (実績見込)	令和5年度 (初年度)	令和6年度	令和7年度	年度	年度	
	供給区域面積		km ²								
	供給区域内一般世帯数		戸								
	供給区域内ガスメーター年度末取付総数		個								
	供給区域内全体普及率		%								
	導管延長		m								
増加後供給区域	市区町村名			千葉県我孫子市			行政区域面積				43.2 km ²
	項目\年度			令和3年度 (実績)	令和4年度 (実績見込)	令和5年度 (初年度)	令和6年度	令和7年度	年度	年度	
	供給区域面積		km ²	0.5	0.5	0.5	0.5	0.5			
	供給区域内一般世帯数		戸	2,161	2,162	2,163	2,164	2,165			
	供給区域内ガスメーター年度末取付総数		個	1,917	1,918	1,919	1,920	1,921			
	供給区域内全体普及率		%	88.7	88.7	88.7	88.7	88.7			
	導管延長		m	21,328	21,328	21,328	21,328	21,328			


(導管)第2表 普及計画

事業者名 日本瓦斯株式会社

既存の供給区域	市区町村名			神奈川県川崎市宮前区			行政区域面積				18.6 km ²
	項目\年度			令和3年度 (実績)	令和4年度 (実績見込)	令和5年度 (初年度)	令和6年度	令和7年度	年度	年度	
	供給区域面積		km ²	0.1	0.1	0.1	0.1	0.1			
	供給区域内一般世帯数		戸	1,075	1,107	1,107	1,107	1,107			
	供給区域内ガスメーター	年度末取付総数	個	1,075	1,107	1,107	1,107	1,107			
		対前年度伸び率	%	0.0	3.0	0.0	0.0	0.0			
	供給区域内全体普及率		%	100.0	100.0	100.0	100.0	100.0			
	導管延長		m	1,537	1,537	1,537	1,537	1,537			
対前年度伸び率		%	0.0	0.0	0.0	0.0	0.0				
増加予定供給区域	市区町村名			神奈川県川崎市宮前区			行政区域面積				18.6 km ²
	項目\年度			令和3年度 (実績)	令和4年度 (実績見込)	令和5年度 (初年度)	令和6年度	令和7年度	年度	年度	
	供給区域面積		km ²								
	供給区域内一般世帯数		戸								
	供給区域内ガスメーター年度末取付総数		個								
	供給区域内全体普及率		%								
	導管延長		m								
増加後供給区域	市区町村名			神奈川県川崎市宮前区			行政区域面積				18.6 km ²
	項目\年度			令和3年度 (実績)	令和4年度 (実績見込)	令和5年度 (初年度)	令和6年度	令和7年度	年度	年度	
	供給区域面積		km ²	0.1	0.1	0.1	0.1	0.1			
	供給区域内一般世帯数		戸	1,075	1,107	1,107	1,107	1,107			
	供給区域内ガスメーター年度末取付総数		個	1,075	1,107	1,107	1,107	1,107			
	供給区域内全体普及率		%	100	100	100	100	100			
	導管延長		m	1,537	1,537	1,537	1,537	1,537			

(導管)第2表 普及計画

事業者名 日本瓦斯株式会社

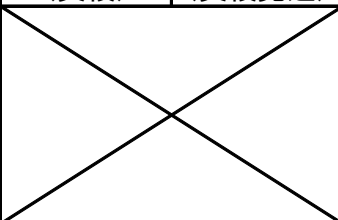既存の供給区域	市区町村名			埼玉県蓮田市			行政区域面積				27.3 km ²
	項目\年度			令和3年度 (実績)	令和4年度 (実績見込)	令和5年度 (初年度)	令和6年度	令和7年度	年度	年度	
	供給区域面積		km ²	0.3	0.3	0.3	0.3	0.3			
	供給区域内一般世帯数		戸	2,058	2,058	2,060	2,062	2,064			
	供給区域内ガスメーター	年度末取付総数	個	1,633	1,643	1,653	1,663	1,673			
		対前年度伸び率	%	0.7	0.6	0.6	0.6	0.6			
	供給区域内全体普及率		%	79.3	79.8	80.2	80.6	81.1			
	導管延長		m	18,045	18,045	18,045	18,045	18,045			
対前年度伸び率		%	0.0	0.0	0.0	0.0	0.0				
増加予定供給区域	市区町村名			埼玉県蓮田市			行政区域面積				27.3 km ²
	項目\年度			令和3年度 (実績)	令和4年度 (実績見込)	令和5年度 (初年度)	令和6年度	令和7年度	年度	年度	
	供給区域面積		km ²								
	供給区域内一般世帯数		戸								
	供給区域内ガスメーター年度末取付総数		個								
	供給区域内全体普及率		%								
	導管延長		m								
増加後供給区域	市区町村名			埼玉県蓮田市			行政区域面積				27.3 km ²
	項目\年度			令和3年度 (実績)	令和4年度 (実績見込)	令和5年度 (初年度)	令和6年度	令和7年度	年度	年度	
	供給区域面積		km ²	0.3	0.3	0.3	0.3	0.3			
	供給区域内一般世帯数		戸	2,058	2,058	2,060	2,062	2,064			
	供給区域内ガスメーター年度末取付総数		個	1,633	1,643	1,653	1,663	1,673			
	供給区域内全体普及率		%	79.3	79.8	80.2	80.6	81.1			
	導管延長		m	18,045	18,045	18,045	18,045	18,045			

(導管)第2表 普及計画

事業者名 日本瓦斯株式会社

既存の供給区域	市区町村名			埼玉県白岡市			行政区域面積				24.9 km ²
	項目\年度			令和3年度 (実績)	令和4年度 (実績見込)	令和5年度 (初年度)	令和6年度	令和7年度	年度	年度	
	供給区域面積		km ²	0.1	0.1	0.1	0.1	0.1			
	供給区域内一般世帯数		戸	262	263	264	265	266			
	供給区域内ガスメーター	年度末取付総数	個	235	237	238	239	240			
		対前年度伸び率	%	0.9	0.9	0.4	0.4	0.4			
	供給区域内全体普及率		%	89.7	90.1	90.2	90.2	90.2			
	導管延長		m	2,798	2,798	2,798	2,798	2,798			
対前年度伸び率		%	0.0	0.0	0.0	0.0	0.0				
増加予定供給区域	市区町村名			埼玉県白岡市			行政区域面積				24.9 km ²
	項目\年度			令和3年度 (実績)	令和4年度 (実績見込)	令和5年度 (初年度)	令和6年度	令和7年度	年度	年度	
	供給区域面積		km ²								
	供給区域内一般世帯数		戸								
	供給区域内ガスメーター年度末取付総数		個								
	供給区域内全体普及率		%								
	導管延長		m								
増加後供給区域	市区町村名			埼玉県白岡市			行政区域面積				24.9 km ²
	項目\年度			令和3年度 (実績)	令和4年度 (実績見込)	令和5年度 (初年度)	令和6年度	令和7年度	年度	年度	
	供給区域面積		km ²	0.1	0.1	0.1	0.1	0.1			
	供給区域内一般世帯数		戸	262	263	264	265	266			
	供給区域内ガスメーター年度末取付総数		個	235	237	238	239	240			
	供給区域内全体普及率		%	89.7	90.1	90.2	90.2	90.2			
	導管延長		m	2,798	2,798	2,798	2,798	2,798			

(導管)第2表 普及計画

事業者名 日本瓦斯株式会社

既存の供給区域	市区町村名			千葉県富里市			行政区域面積				53.9 km ²
	項目\年度			令和3年度 (実績)	令和4年度 (実績見込)	令和5年度 (初年度)	令和6年度	令和7年度	年度	年度	
	供給区域面積		km ²	1.1	1.1	1.1	1.1	1.1			
	供給区域内一般世帯数		戸	4,374	4,376	4,378	4,380	4,382			
	供給区域内ガスメーター	年度末取付総数	個	4,077	4,081	4,083	4,085	4,087			
		対前年度伸び率	%	0.0	0.1	0.0	0.0	0.0			
	供給区域内全体普及率		%	93.2	93.3	93.3	93.3	93.3			
	導管延長		m	38,888	38,888	38,888	38,888	38,888			
対前年度伸び率		%	0.0	0.0	0.0	0.0	0.0				
増加予定供給区域	市区町村名			千葉県富里市			行政区域面積				53.9 km ²
	項目\年度			令和3年度 (実績)	令和4年度 (実績見込)	令和5年度 (初年度)	令和6年度	令和7年度	年度	年度	
	供給区域面積		km ²								
	供給区域内一般世帯数		戸								
	供給区域内ガスメーター年度末取付総数		個								
	供給区域内全体普及率		%								
	導管延長		m								
増加後供給区域	市区町村名			千葉県富里市			行政区域面積				53.9 km ²
	項目\年度			令和3年度 (実績)	令和4年度 (実績見込)	令和5年度 (初年度)	令和6年度	令和7年度	年度	年度	
	供給区域面積		km ²	1.1	1.1	1.1	1.1	1.1			
	供給区域内一般世帯数		戸	4,374	4,376	4,378	4,380	4,382			
	供給区域内ガスメーター年度末取付総数		個	4,077	4,081	4,083	4,085	4,087			
	供給区域内全体普及率		%	93.2	93.3	93.3	93.3	93.3			
	導管延長		m	38,888	38,888	38,888	38,888	38,888			

(導管)第2表 普及計画

事業者名 日本瓦斯株式会社

既存の供給区域	市区町村名			栃木県真岡市			行政区域面積				167.2 km ²
	項目\年度			令和3年度 (実績)	令和4年度 (実績見込)	令和5年度 (初年度)	令和6年度	令和7年度	年度	年度	
	供給区域面積		km ²	30.2	30.2	30.2	30.2	30.2			
	供給区域内一般世帯数		戸	15,020	15,050	15,080	15,110	15,140			
	供給区域内ガスメーター	年度末取付総数	個	3,794	3,825	3,845	3,865	3,885			
		対前年度伸び率	%	1.0	0.8	0.5	0.5	0.5			
	供給区域内全体普及率		%	25.3	25.4	25.5	25.6	25.7			
	導管延長		m	141,721	141,728	141,738	141,748	141,758			
対前年度伸び率		%	0.0	0.0	0.0	0.0	0.0				
増加予定供給区域	市区町村名			栃木県真岡市			行政区域面積				167.2 km ²
	項目\年度			令和3年度 (実績)	令和4年度 (実績見込)	令和5年度 (初年度)	令和6年度	令和7年度	年度	年度	
	供給区域面積		km ²								
	供給区域内一般世帯数		戸								
	供給区域内ガスメーター年度末取付総数		個								
	供給区域内全体普及率		%								
	導管延長		m								
増加後供給区域	市区町村名			栃木県真岡市			行政区域面積				167.2 km ²
	項目\年度			令和3年度 (実績)	令和4年度 (実績見込)	令和5年度 (初年度)	令和6年度	令和7年度	年度	年度	
	供給区域面積		km ²	30.2	30.2	30.2	30.2	30.2			
	供給区域内一般世帯数		戸	15,020	15,050	15,080	15,110	15,140			
	供給区域内ガスメーター年度末取付総数		個	3,794	3,825	3,845	3,865	3,885			
	供給区域内全体普及率		%	25.3	25.4	25.5	25.6	25.7			
	導管延長		m	141,721	141,728	141,738	141,748	141,758			

(導管)第2表 普及計画

事業者名 日本瓦斯株式会社

既存の供給区域	市区町村名			神奈川県相模原市南区			行政区域面積				38.2 km ²
	項目\年度			令和3年度 (実績)	令和4年度 (実績見込)	令和5年度 (初年度)	令和6年度	令和7年度	年度	年度	
	供給区域面積		km ²	0.1	0.1	0.1	0.1	0.1			
	供給区域内一般世帯数		戸	340	340	341	341	342			
	供給区域内ガスメーター	年度末取付総数	個	277	277	278	279	280			
		対前年度伸び率	%	0.0	0.0	0.4	0.4	0.4			
	供給区域内全体普及率		%	81.5	81.5	81.5	81.8	81.9			
	導管延長		m	2,358	2,358	2,358	2,358	2,358			
対前年度伸び率		%	0.0	0.0	0.0	0.0	0.0				
増加予定供給区域	市区町村名			神奈川県相模原市南区			行政区域面積				38.2 km ²
	項目\年度			令和3年度 (実績)	令和4年度 (実績見込)	令和5年度 (初年度)	令和6年度	令和7年度	年度	年度	
	供給区域面積		km ²								
	供給区域内一般世帯数		戸								
	供給区域内ガスメーター年度末取付総数		個								
	供給区域内全体普及率		%								
	導管延長		m								
増加後供給区域	市区町村名			神奈川県相模原市南区			行政区域面積				38.2 km ²
	項目\年度			令和3年度 (実績)	令和4年度 (実績見込)	令和5年度 (初年度)	令和6年度	令和7年度	年度	年度	
	供給区域面積		km ²	0.1	0.1	0.1	0.1	0.1			
	供給区域内一般世帯数		戸	340	340	341	341	342			
	供給区域内ガスメーター年度末取付総数		個	277	277	278	279	280			
	供給区域内全体普及率		%	81.5	81.5	81.5	81.8	81.9			
	導管延長		m	2,358	2,358	2,358	2,358	2,358			

(導管)第4表 託送供給用設備計画

【ガス導管】

事業者名 日本瓦斯株式会社

					令和3年度 (実績)	令和4年度 (実績見込)	令和5年度 (初年度)	令和6年度	令和7年度	年度	年度
導 管 延 長	新 設	高 圧	1MPa以上	m							
		中 圧	1MPa未満 0. 1MPa以上	m							
		低 圧	0. 1MPa未満	m	9	7	10	10	10		
	廃 止	高 圧	1MPa以上	m							
		中 圧	1MPa未満 0. 1MPa以上	m							
		低 圧	0. 1MPa未満	m							
	年度末 導管総延長	高 圧	1MPa以上	m							
		中 圧	1MPa未満 0. 1MPa以上	m	6,067	6,067	6,067	6,067	6,067		
		低 圧	0. 1MPa未満	m	220,608	220,615	220,625	220,635	220,645		
		合 計		m	226,675	226,682	226,692	226,702	226,712		
取 替				m	50	0	0	0	0		

〈主要導管設置等計画〉

[illegible]

【ガスホルダー】

			年度 (実績)	年度 (実績見込)	年度 (初年度)	年度	年度	年度	年度
年度末ガスホルダー計画	基数	基							
	貯蔵容量	m ³							

〈ガスホルダーの設置等計画〉

[illegible]

【託送供給用施設等建設予定】

[illegible]

第7表
第8表

供給計画図
主要導管図

我孫子地区

S:1/15,000



この図面は参考図です
実際の設計・施工に当たっては
必ず現地確認して下さい



工事名称 我孫子地区 新木野団地		図面番号 TG-E-18- 全(体)
図面名称 ガス導管竣工図		部長
日付 2004年8月9日	縮尺 1/2000 (A1)	課長
工事施工会社：日本瓦斯工事株式会社		設計
日本瓦斯株式会社 東京都渋谷区代々木4丁目31番8号 代表03(5308)2111		製図

この図面は参考図です
実際の設計・施工に当たっては
必ず現地確認して下さい




工事名称 我孫子地区 布佐団地		図面番号 TG:E-19-全体図	
図面名称 ガ ス 導 管 竣 工 図		部 長	
日 付 2004年2月12日	縮 尺 1/1000 (A1)	課 長	
工事施工会社 : 日本瓦斯工務株式会社		設 計	
日本瓦斯株式会社 東京都渋谷区代々木4丁目31番8号 代款03(5308)2111		製 図	

第7表
第8表

供給計画図
主要導管図

南平台・初山地区

S:1/3,000

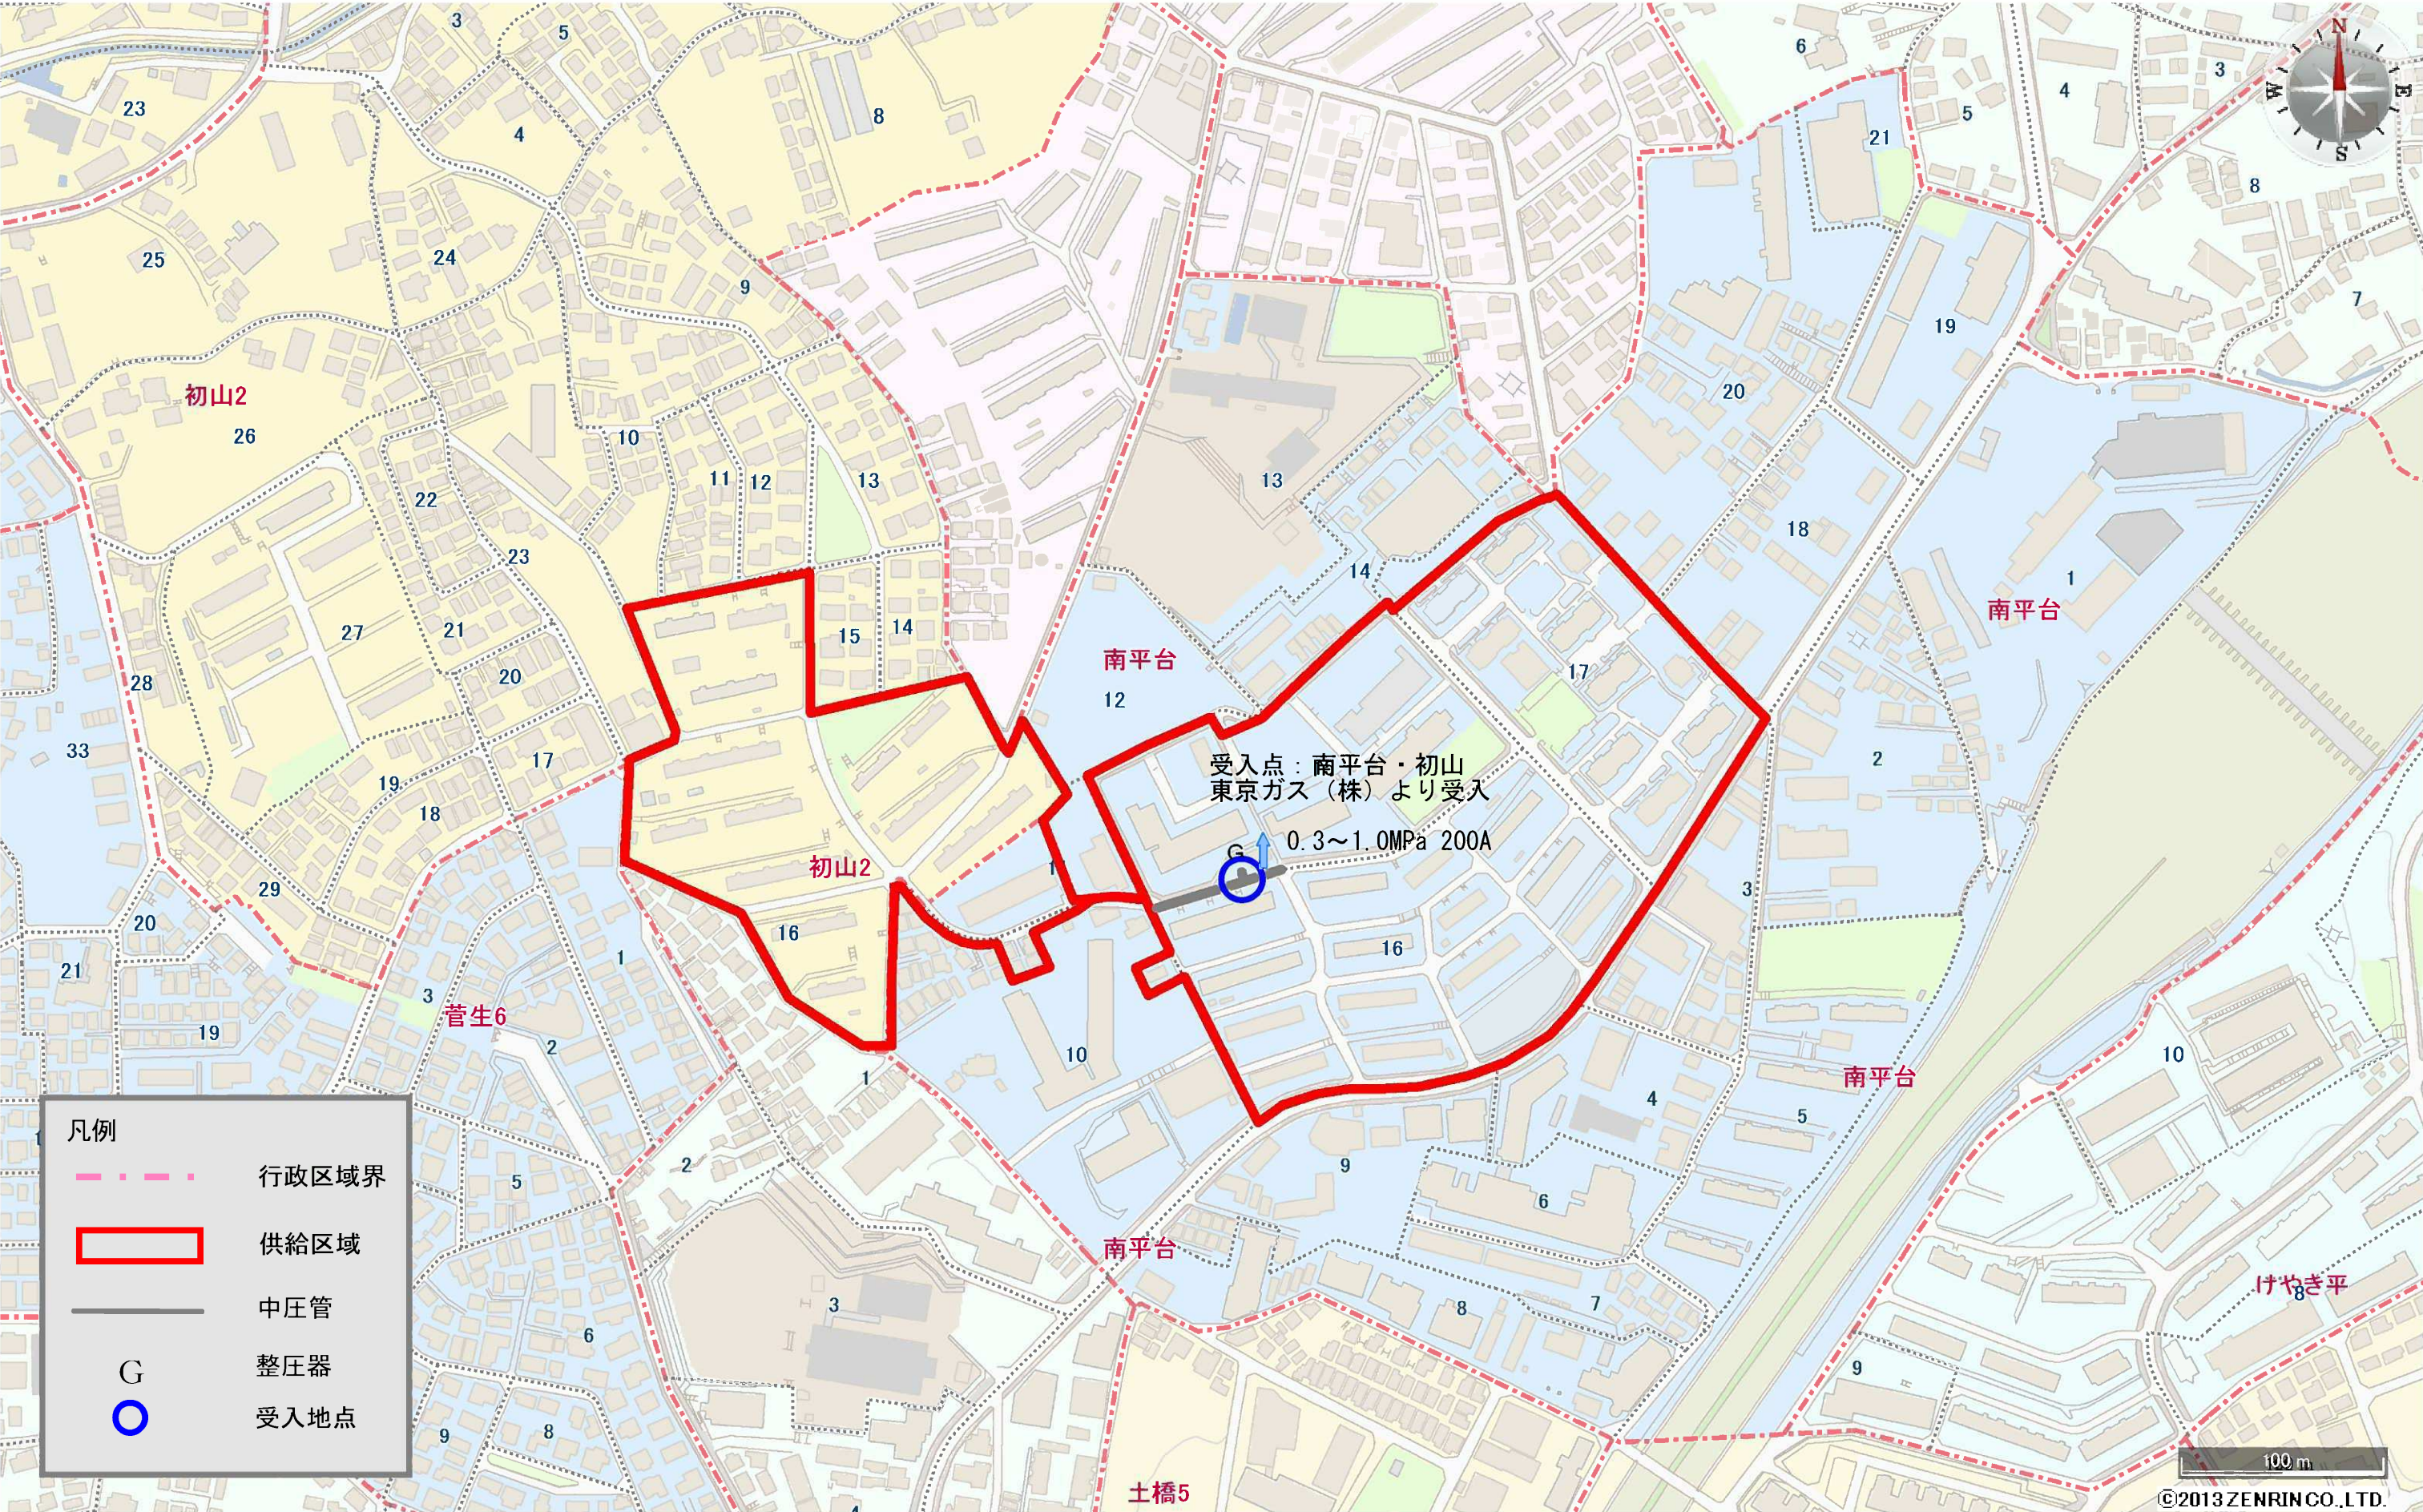

この図面は参考図です
実際の設計・施工に当たっては
必ず現地確認して下さい




工事名称 南平台・初山地区		図面番号 TG:F-5-全体図	
図面名称 ガス導管竣工図	部長		
日付 1982年2月16日	縮尺 1/1000(A1)	課長	
工事施工会社 日本瓦斯株式会社		設計	
日本瓦斯株式会社 東京都渋谷区代々木4丁目31番8号 代款03(5308)2111		製図	Mouri

第7表
第8表


供給計画図
主要導管図

蓮田・白岡地区

S:1/10,000

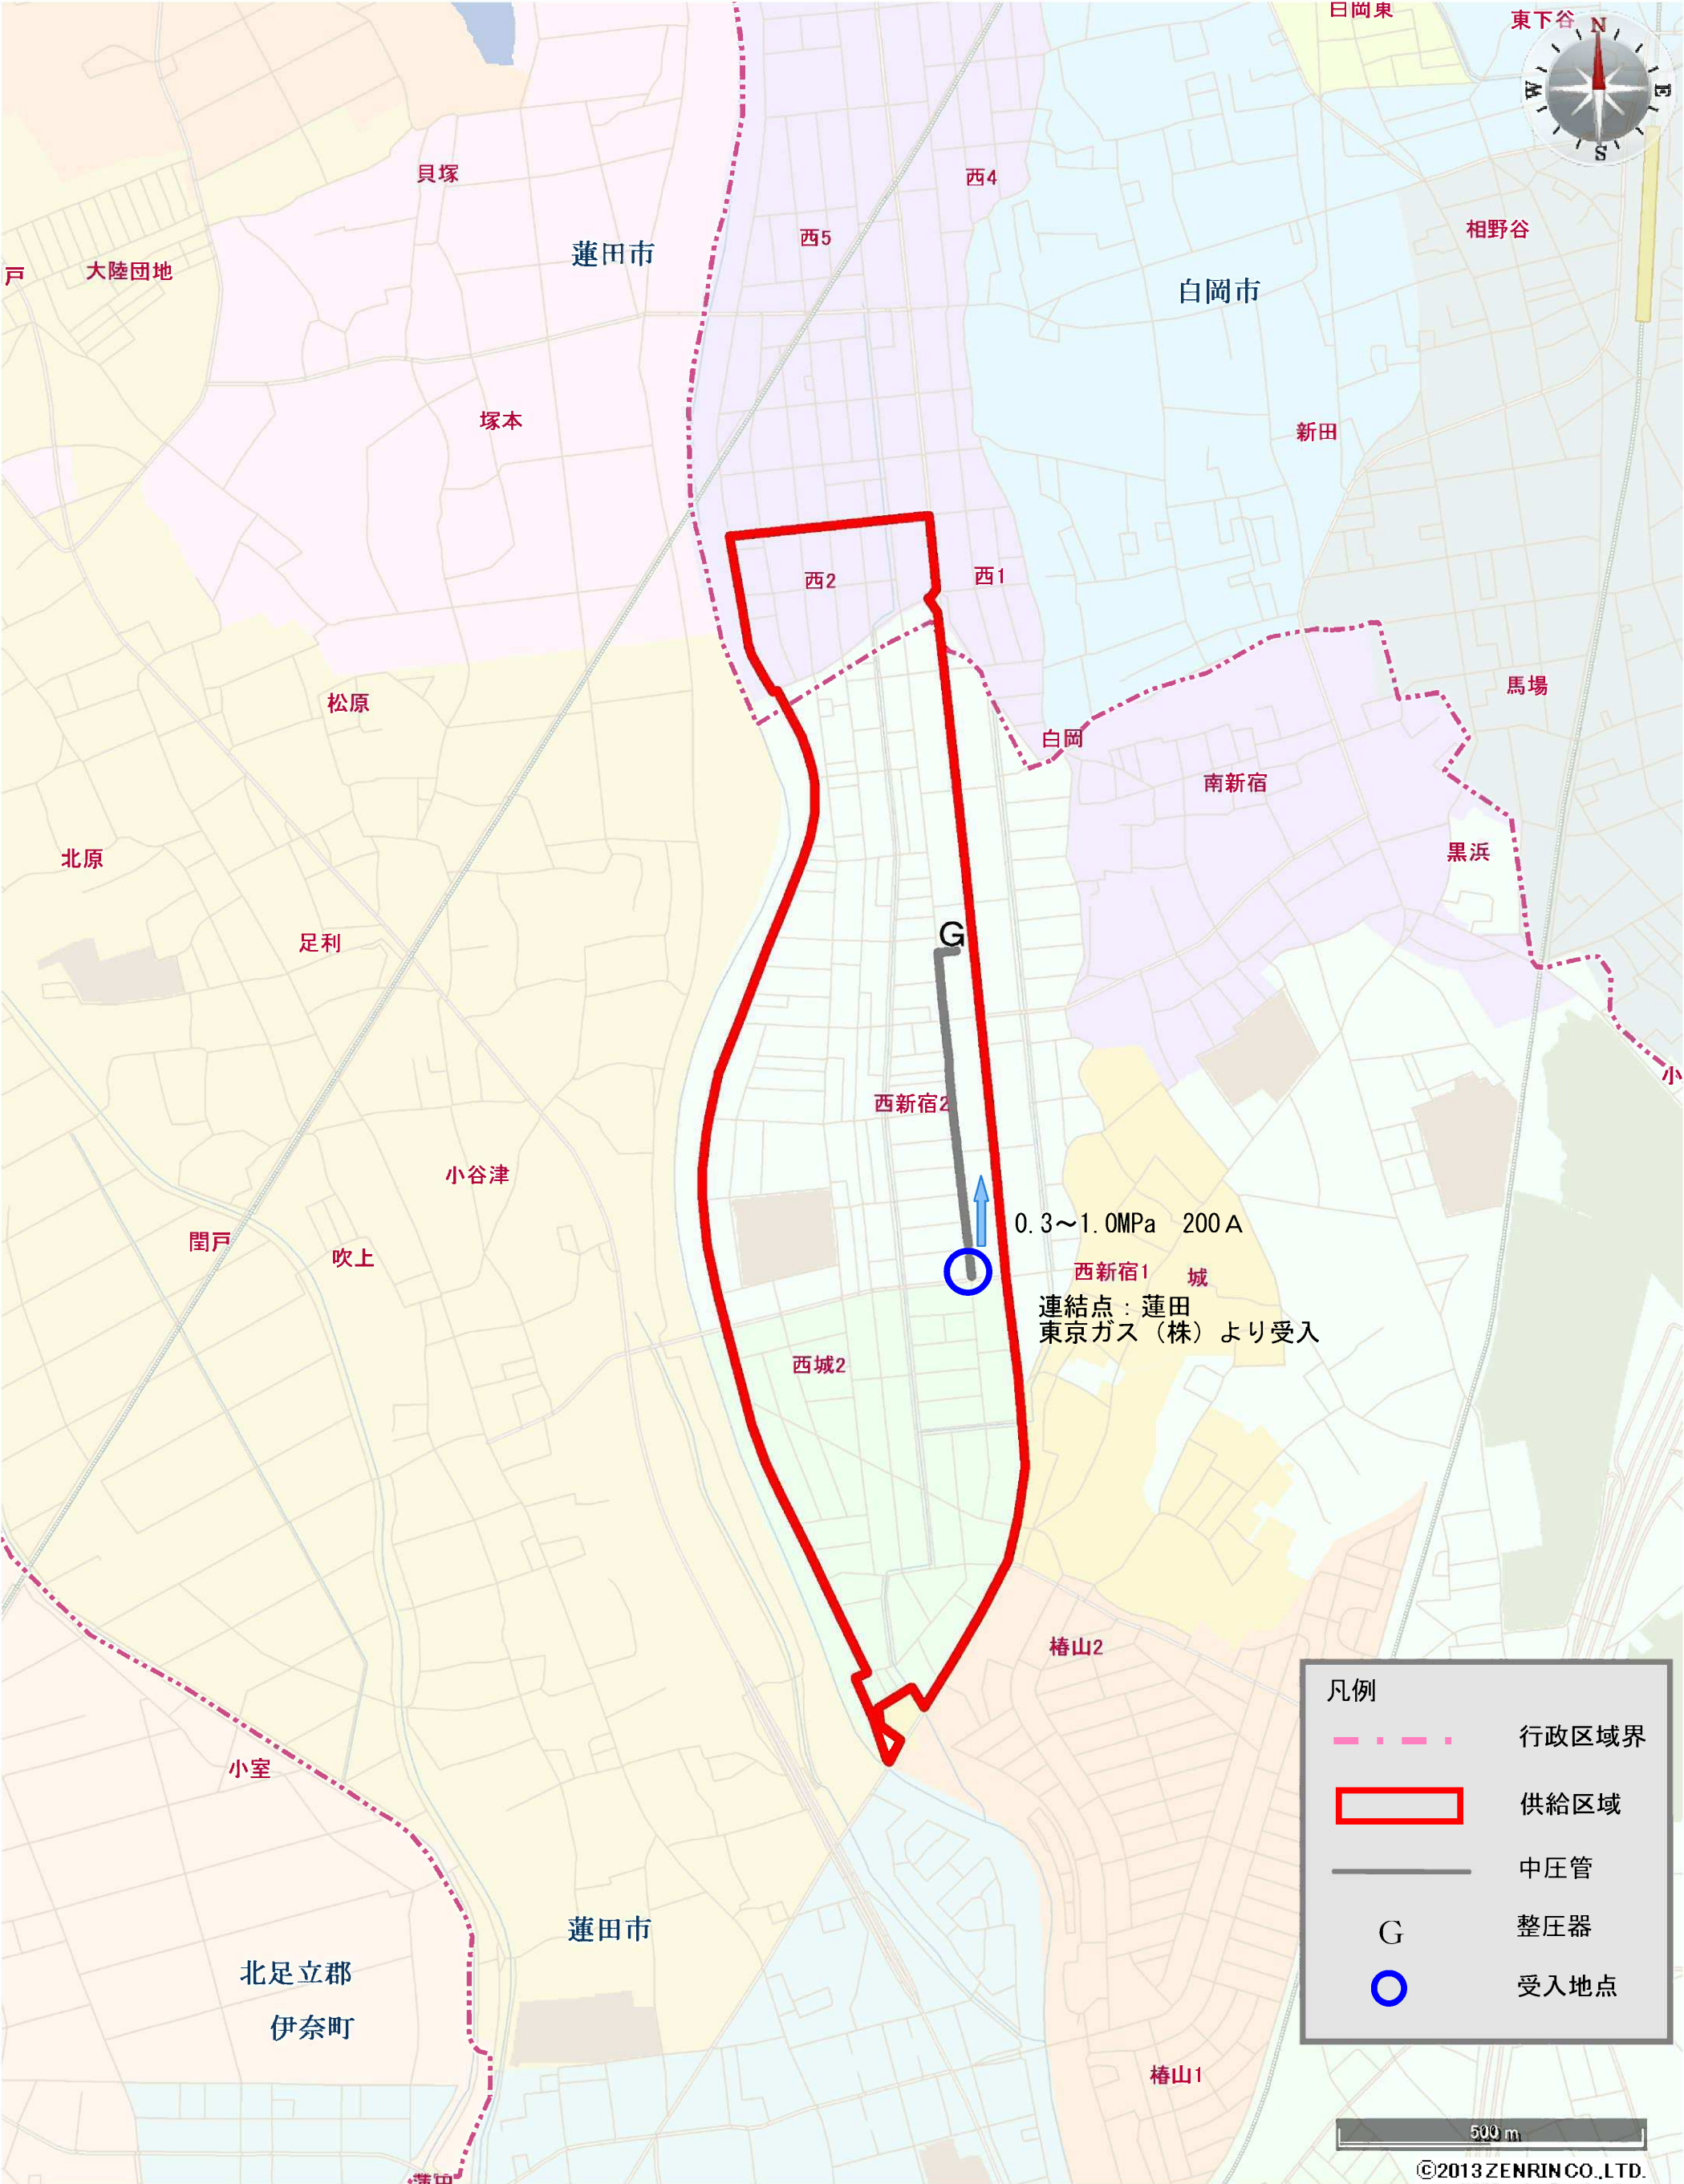

この図面は参考図です
実際の設計・施工に当たっては
必ず現地確認して下さい

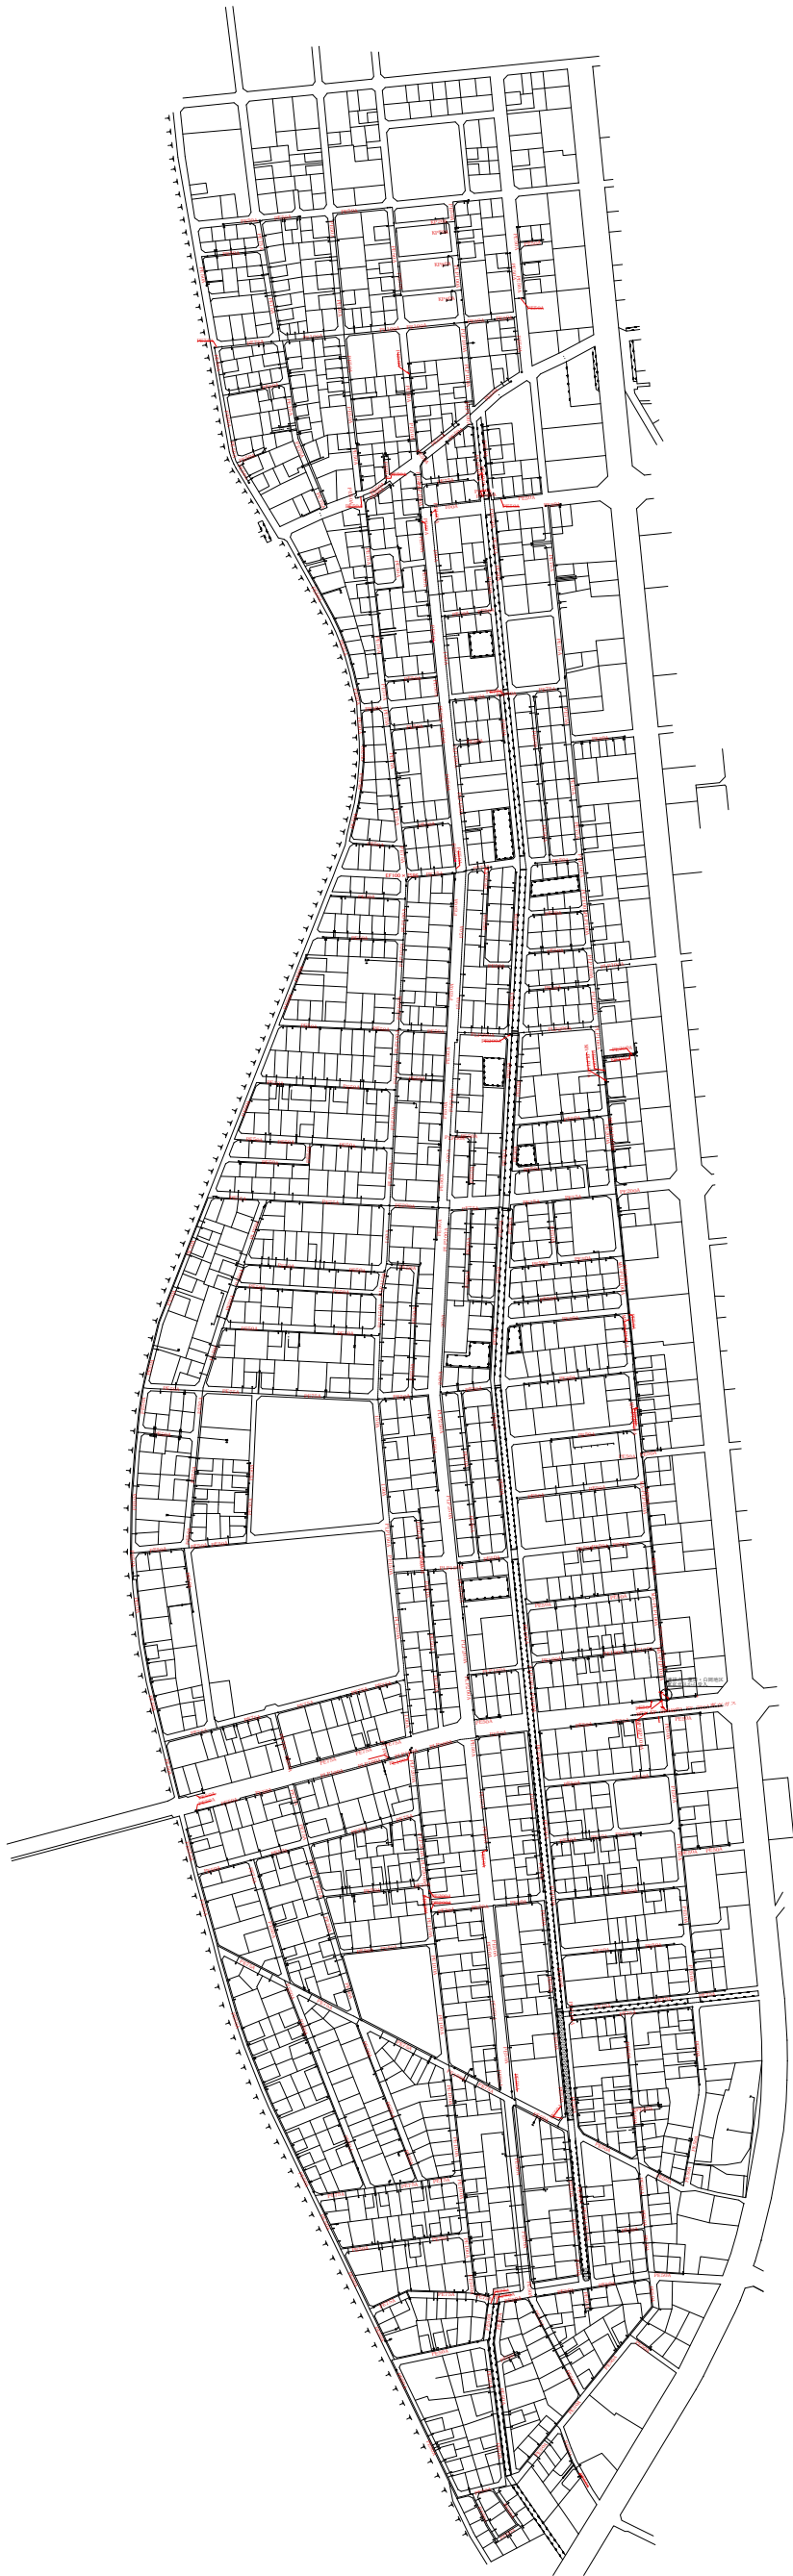


工事名称 連田グリーンタウン		図面番号 B-45-全体図	
図面名称 ガス導管竣工図	縮尺 1/3000 (A1)	部長	課長
日付		設計	製図
工事施工会社 : 日本瓦斯工事株式会社			
日本瓦斯株式会社 東京都渋谷区代々木4丁目31番6号 代表03(5308)2111			


第7表
第8表

供給計画図
主要導管図

富里・成田地区

S:1/10,000

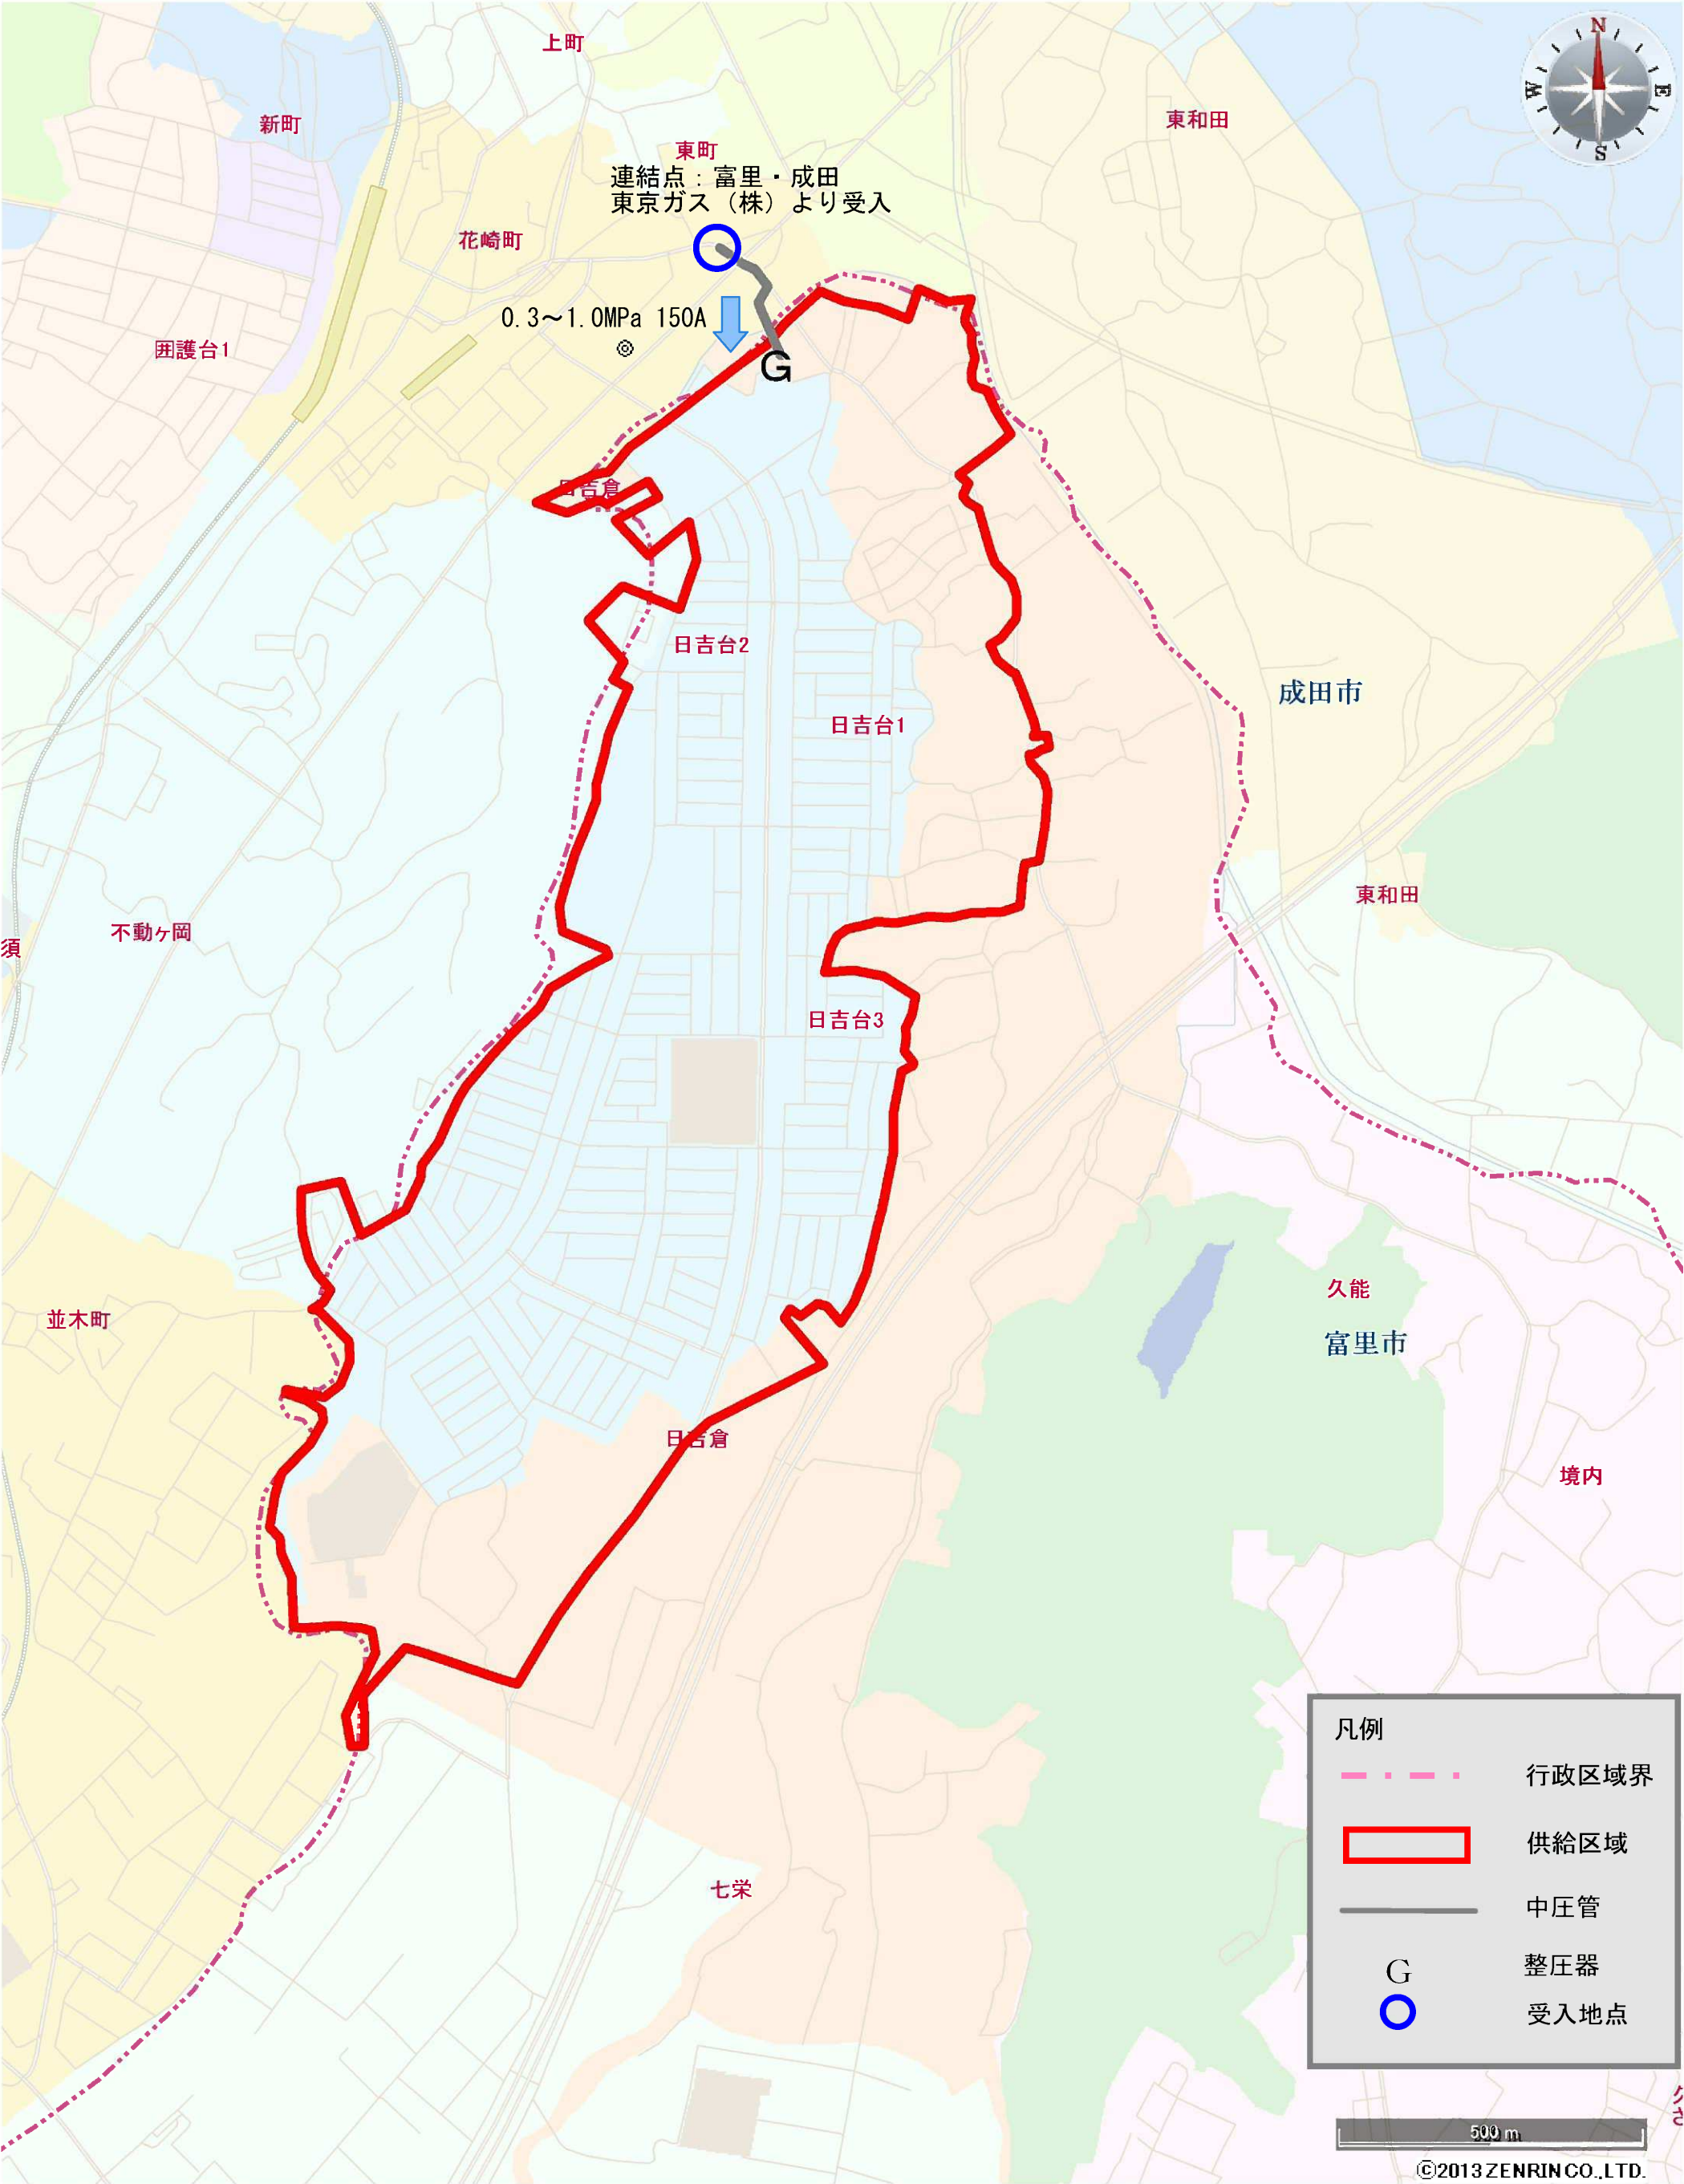

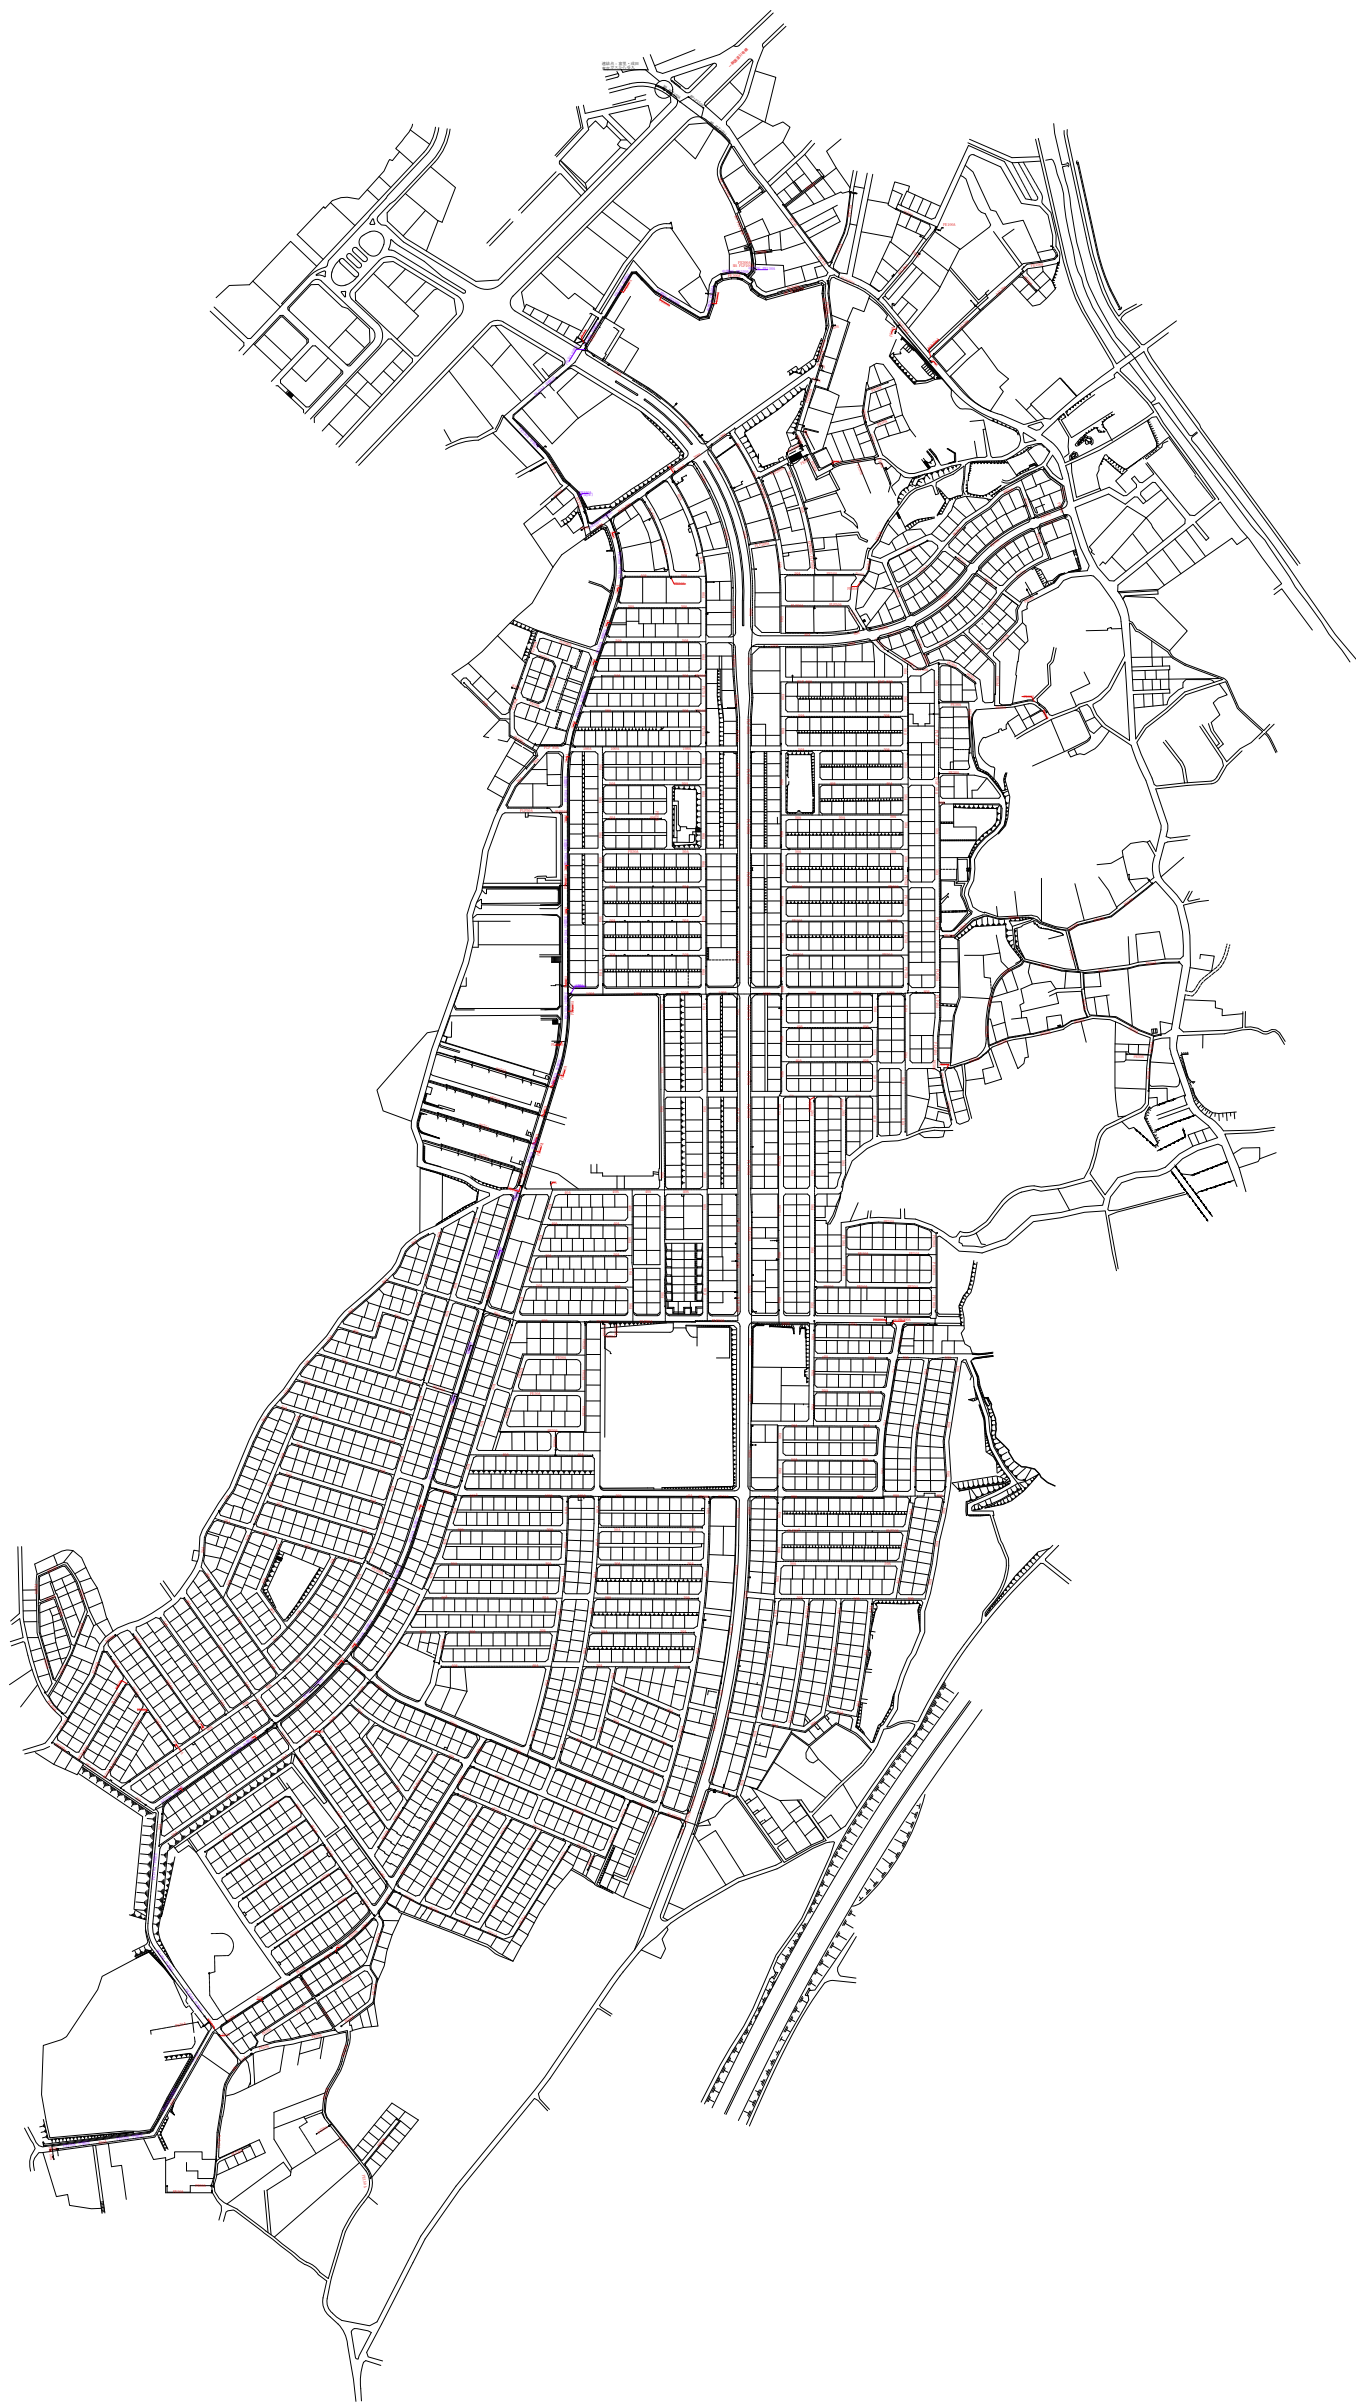


工事名称 日吉台ニュータウン		図面番号 TG・E-36	
図面名称	ガス導管竣工図	部長	
日付	1979. 7. 5	縮尺	1/3500 (A1)
工事施工会社 : 日本瓦斯株式会社		課長	
日本瓦斯株式会社		設計	Wachi
東京都渋谷区代々木4丁目31番6号 代表03(5308)2111		製図	Wachi

第7表
第8表

供給計画図
主要導管図

真岡地区

S:1/25,000

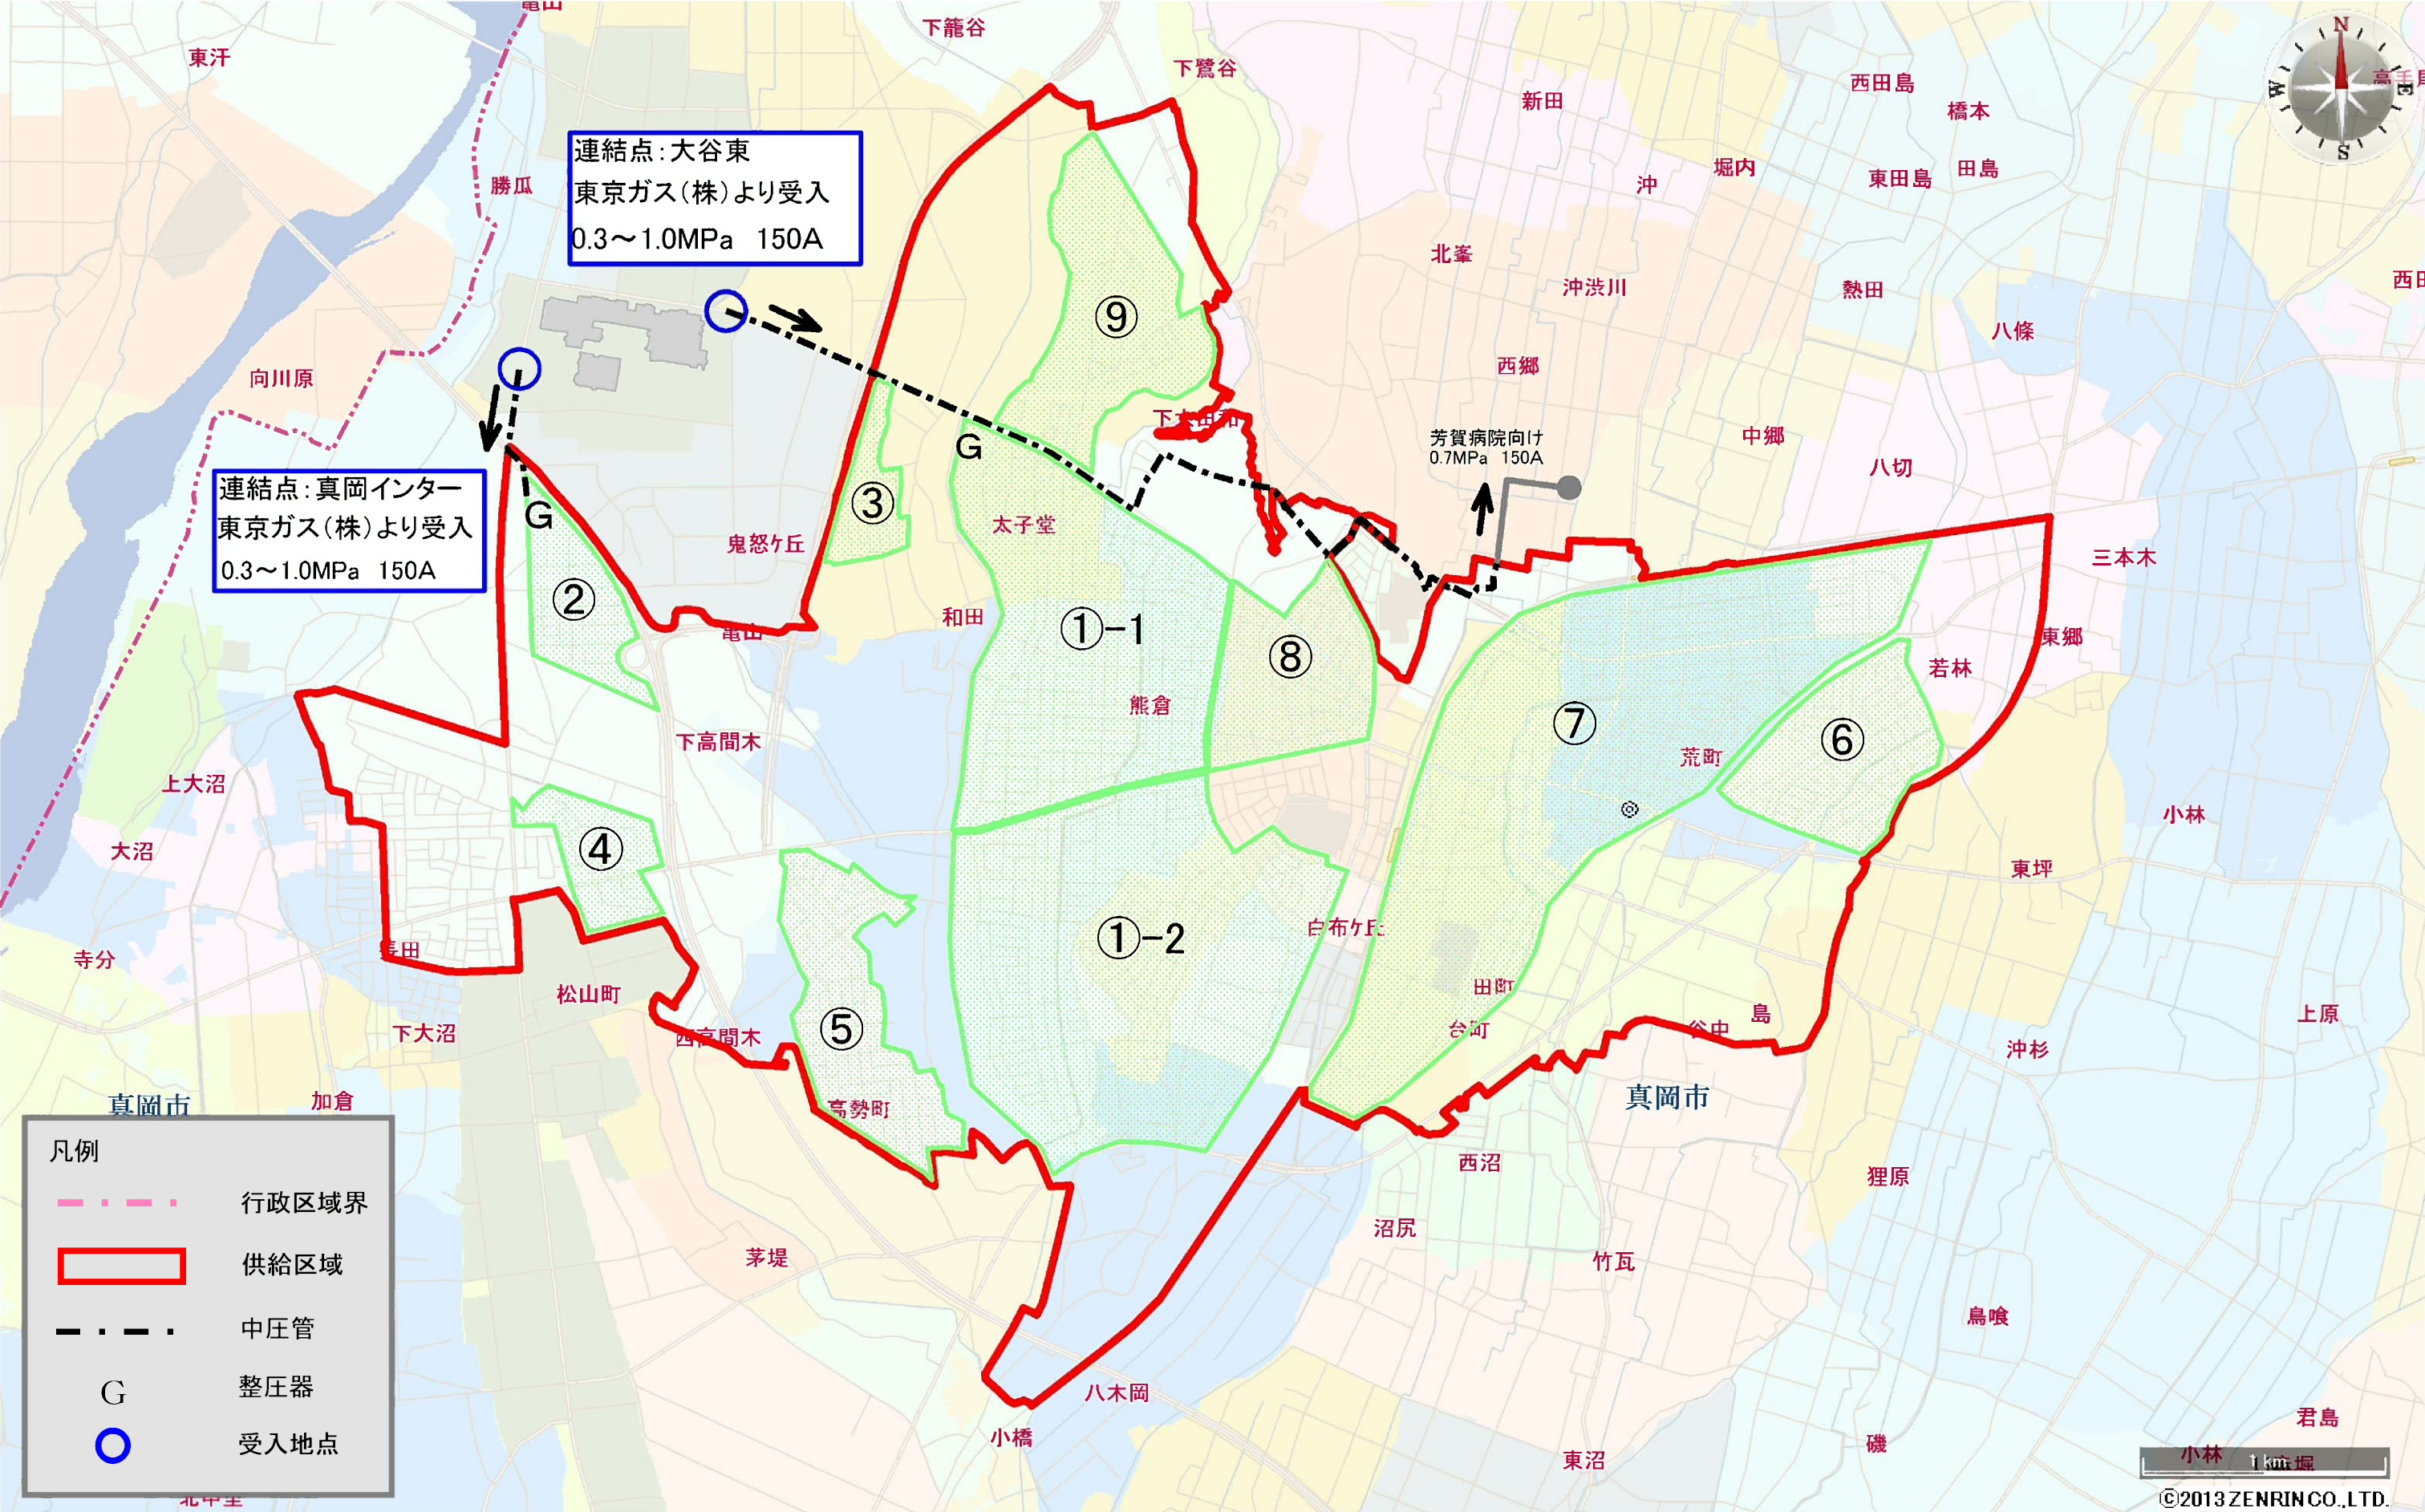

この図面は参考図です
実際の設計・施工に当たっては
必ず現地確認して下さい



工事名称 真岡地区 (真岡インター第二団地)		図面番号 C-071-2 全体図	
図面名称 ガス導管竣工図		部長	
日付 2006年8月17日	縮尺 1/1500 (A1)	課長	
工事施工会社 ： 日本瓦斯株式会社		設計	
日本瓦斯株式会社 東京都渋谷区代々木4丁目31番8号 代敷03(5308)2111		製図	

この図面は参考図です
実際の設計・施工に当たっては
必ず現地確認して下さい



工事名称 真岡インター第1団地		図面番号 C-7-II-全体図 (C-23)	
図面名称 ガス導管竣工図		部長 課長	設計 Hto
日付 平成18年2月3日	縮尺 1/2000 (A1) 1/4000 (A3)	課長	
工事施工会社：日本瓦斯工事株式会社		設計	Hto
日本瓦斯株式会社		製図	London


この図面は参考図です
実際の設計・施工に当たっては
必ず現地確認して下さい



10	年	月	～	年	月	
9	年	月	～	年	月	
8	年	月	～	年	月	
7	年	月	～	年	月	
6	年	月	～	年	月	
5	年	月	～	年	月	
4	年	月	～	年	月	
3	年	月	～	年	月	
2	年	月	～	年	月	
1	年	月	～	年	月	
工事名称 真岡地区（高勢町）					図面番号 C-071-全体図	
図面名称 ガ ス 導 管 接 工 図					部 長	
日 付 2008年12月17日					縮 尺 1/3000 (A1)	課 長
工事施工会社 ： 日本瓦斯工株式会社						設 計
日 本 瓦 斯 株 式 会 社 東京都渋谷区代々木4丁目31番8号 代款03(5308)2111						製 図

工事名称	真岡地区 (南地区)		図面番号	C-07S-全体図
図面名称	ガス導管竣工図			部長
日付	2002.5.30	縮尺	1/3500(A1)	
工事施工会社	日本瓦斯工事株式会社			課長
日本瓦斯株式会社 東京都渋谷区代々木4丁目31番8号 代表(03)53081211				設計 製図

この図面は参考図です
実際の設計・施工に当たっては
必ず現地確認して下さい

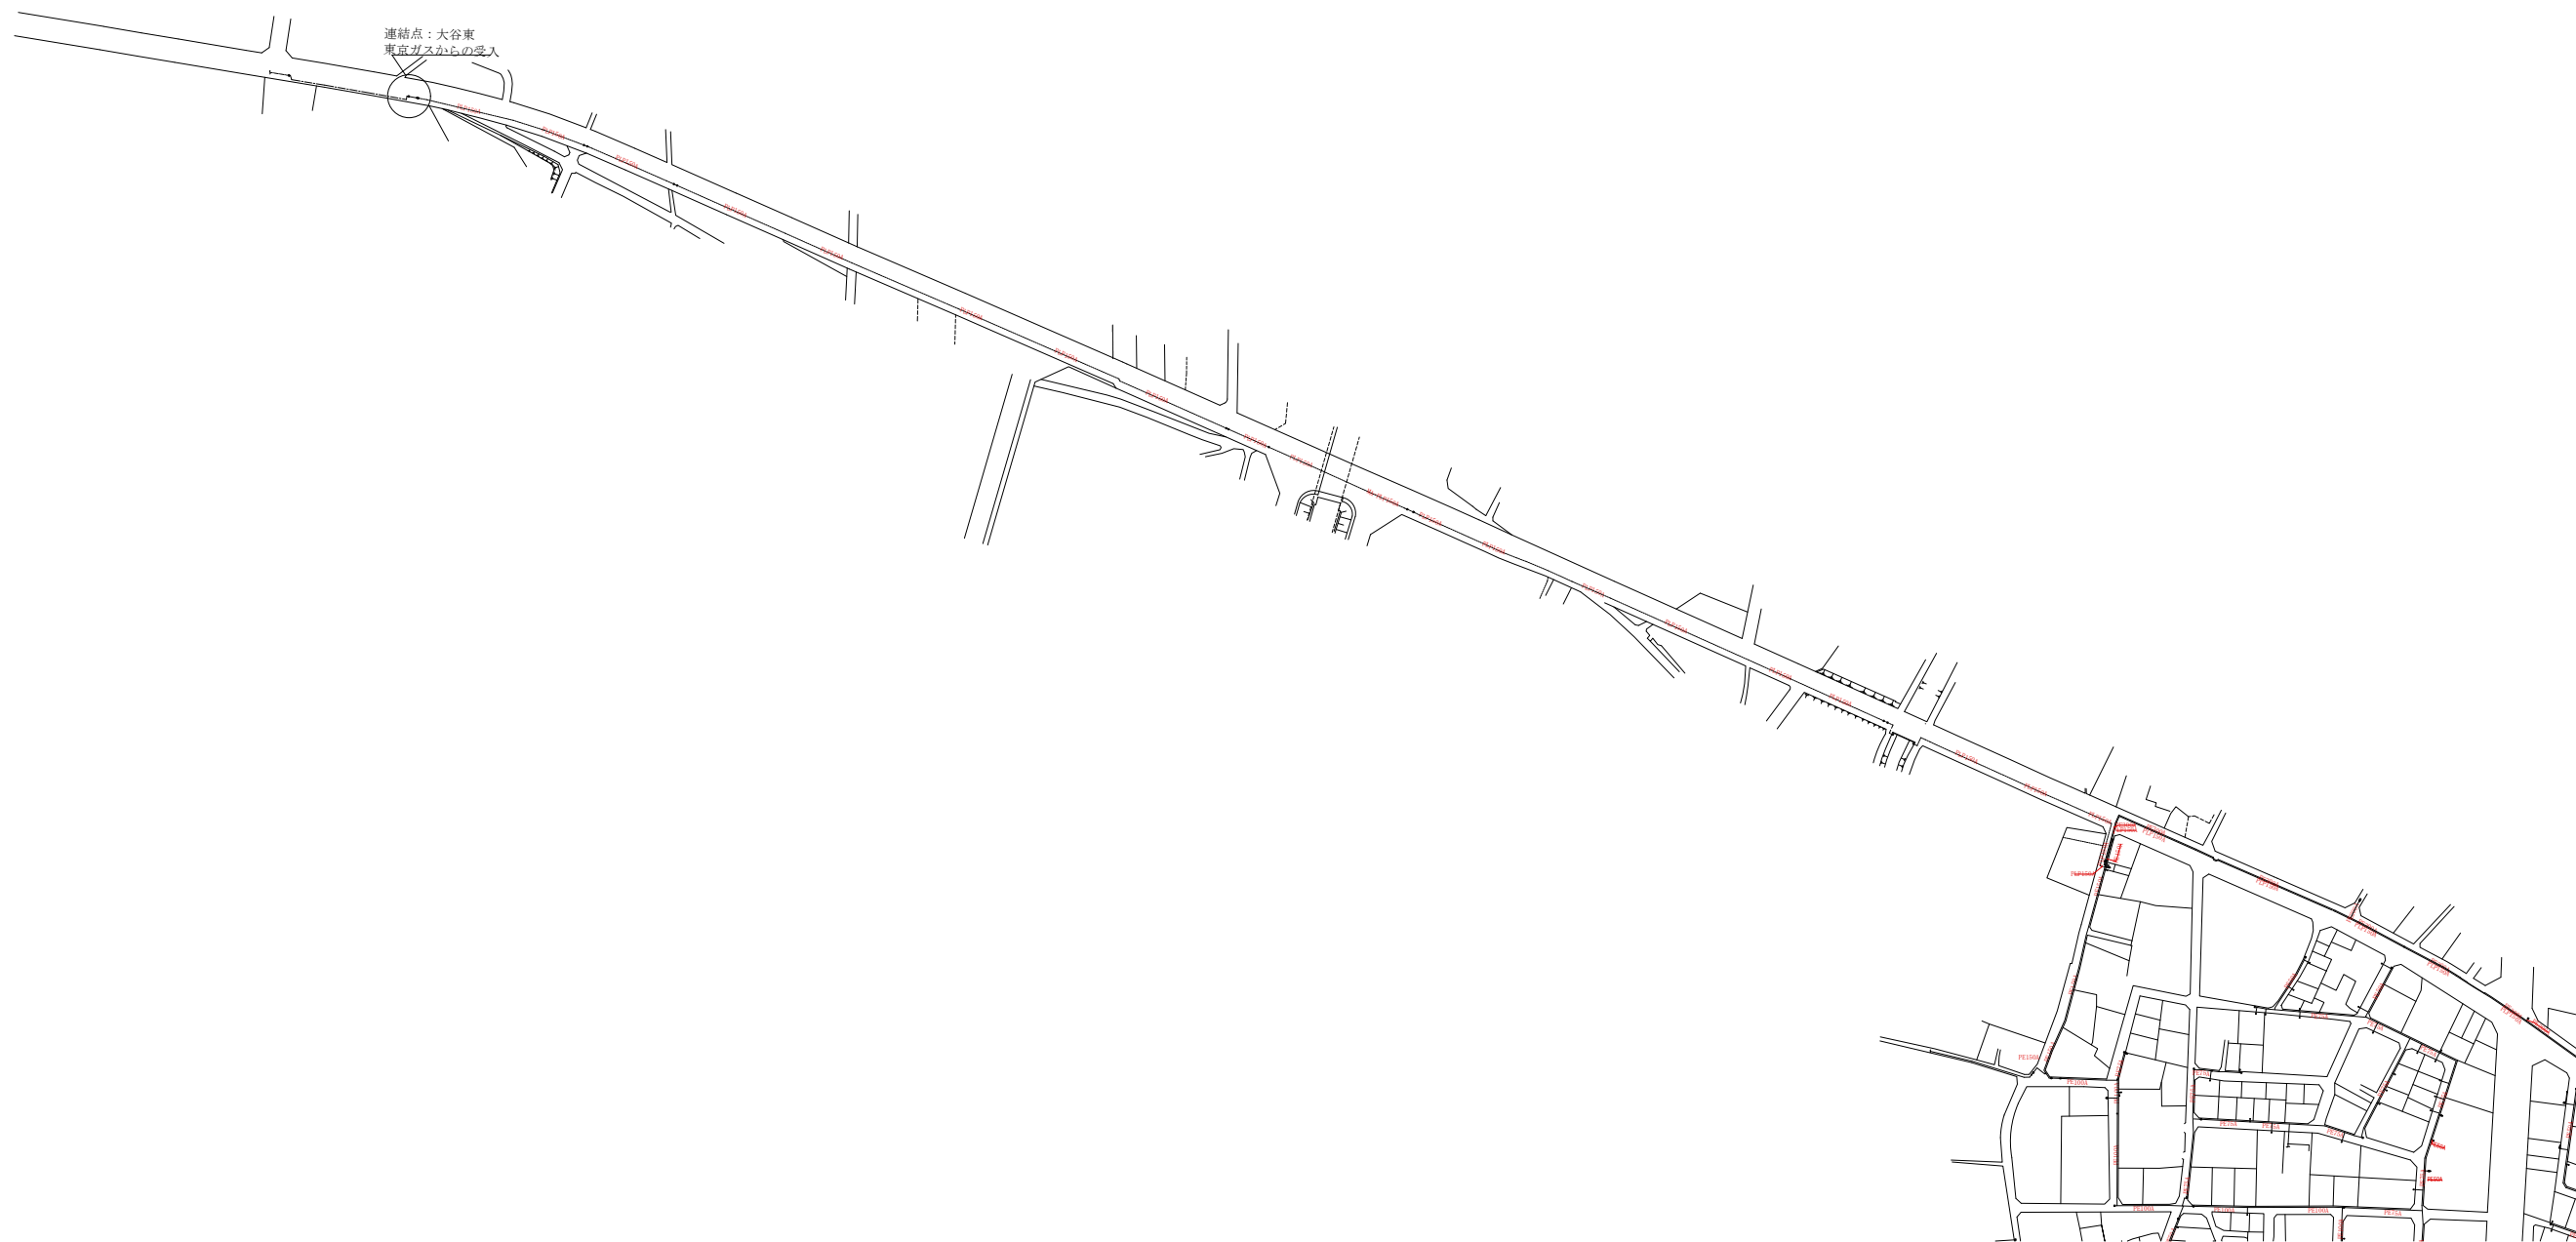

工事名称 真 岡 地 区 【北 地 区】		図面番号 C-07N-全体図2/2	
図面名称 ガ ス 導 管 竣 工 図		部 長	
日 付 2007年2月28日	縮 尺 1/2500 (A1)	課 長	
工事施工会社 : 日本瓦斯工株式会社		設 計	Flc
日本瓦斯株式会社 東京都渋谷区代々木4丁目31番8号 代飲03(5308)2111		製 図	Flc

この図面は参考図です
実際の設計・施工に当たっては
必ず現地確認して下さい



工事名称	真岡地区 【北地区】	図面番号	C-07N-全体図1/2
図面名称	ガス導管竣工図	部長	
日付	2007年2月28日	縮尺	1/2500 (A1)
工事施工会社	日本瓦斯株式会社	課長	
設計	日本瓦斯株式会社	設計	Flc
製図	東京都渋谷区代々木4丁目31番8号 代表03(5308)2111	製図	Maya

この図面は参考図です
実際の設計・施工に当たっては
必ず現地確認して下さい



工事名称 真岡地区 〔並木町地区〕		図面番号 C-07M-全体図	
図面名称	ガス導管竣工図	部長	
日付	2007年12月17日	縮尺	1/3000 (A1)
工事施工会社	日本瓦斯株式会社	設計	
日本瓦斯株式会社 東京都渋谷区代々木4丁目31番8号 代敷03(5308)2111		製図	

この図面は参考図です
実際の設計・施工に当たっては
必ず現地確認して下さい



20 年 月～ 年 月				15 年 月～ 年 月				10 年 月～ 年 月				5 年 月～ 年 月			
19 年 月～ 年 月				14 年 月～ 年 月				9 年 月～ 年 月				4 年 月～ 年 月			
18 年 月～ 年 月				13 年 月～ 年 月				8 年 月～ 年 月				3 年 月～ 年 月			
17 年 月～ 年 月				12 年 月～ 年 月				7 年 月～ 年 月				2 年 月～ 年 月			
16 年 月～ 年 月				11 年 月～ 年 月				6 年 月～ 年 月				1 年 月～ 年 月			

工事名称 亀山北土地区画整理事業		図面番号 C-7K-全体図	
図面名称 ガス導管竣工図		部長	
日付 2008. 3. 30	縮尺 1/2000(A1)	課長	
工事施工会社 日本瓦斯株式会社		設計	How
東京都渋谷区代々木4丁目31番8号 代表03(5308)2111		製図	How

この図面は参考図です
実際の設計・施工に当たっては
必ず現地確認して下さい



10	年	月	～	年	月	
9	年	月	～	年	月	
8	年	月	～	年	月	
7	年	月	～	年	月	
6	年	月	～	年	月	
5	年	月	～	年	月	
4	年	月	～	年	月	
3	年	月	～	年	月	
2	年	月	～	年	月	
1	年	月	～	年	月	
工事名称 真岡地区 【長田東団地・長田南団地】					図面番号 C-07H-全体図 (C-20)	
図面名称 ガス導管竣工図					部長	
日付 2007.10.31					課長	
工事施工会社 ： 日本瓦斯株式会社					設計	
日本瓦斯株式会社 東京都渋谷区代々木4丁目31番8号 代款03(5308)2111					製図	

この図面は参考図です
実際の設計・施工に当たっては
必ず現地確認して下さい



工事名称 真岡地区 【東光寺地区】		図面番号 C-07E-全体図	
図面名称	ガス導管竣工図	部長	
日付	2001年8月31日	縮尺	1/2000 (A1)
工事施工会社	日本瓦斯株式会社	設計	Choshi
日本瓦斯株式会社 東京都渋谷区代々木4丁目31番8号 代敷03(5308)2111		製図	Shindani

この図面は参考図です
実際の設計・施工に当たっては
必ず現地確認して下さい



工事名称 真岡地区 【台町地区】		図面番号 C-07D-全体図	
図面名称	ガス導管竣工図	部長	
日付	年月日	縮尺	1/3000 (A1)
工事施工会社 :		日本瓦斯工事株式会社	課長
日本瓦斯株式会社			設計
東京都渋谷区代々木4丁目31番8号 代款03(5308)2111			製図

この図面は参考図です
実際の設計・施工に当たっては
必ず現地確認して下さい




工事名称 真岡地区 【荒町地区】		図面番号 C-07A-全体図	
図面名称	ガス導管竣工図	部長	
日付	年 月 日	縮尺	1/5000 (A1)
工事施工会社	日本瓦斯株式会社	設計	
日本瓦斯株式会社 東京都渋谷区代々木4丁目31番8号 代敷03(5308)2111		製図	

第7表
第8表

供給計画図
主要導管図

もえぎ野地区

S:1/3,000

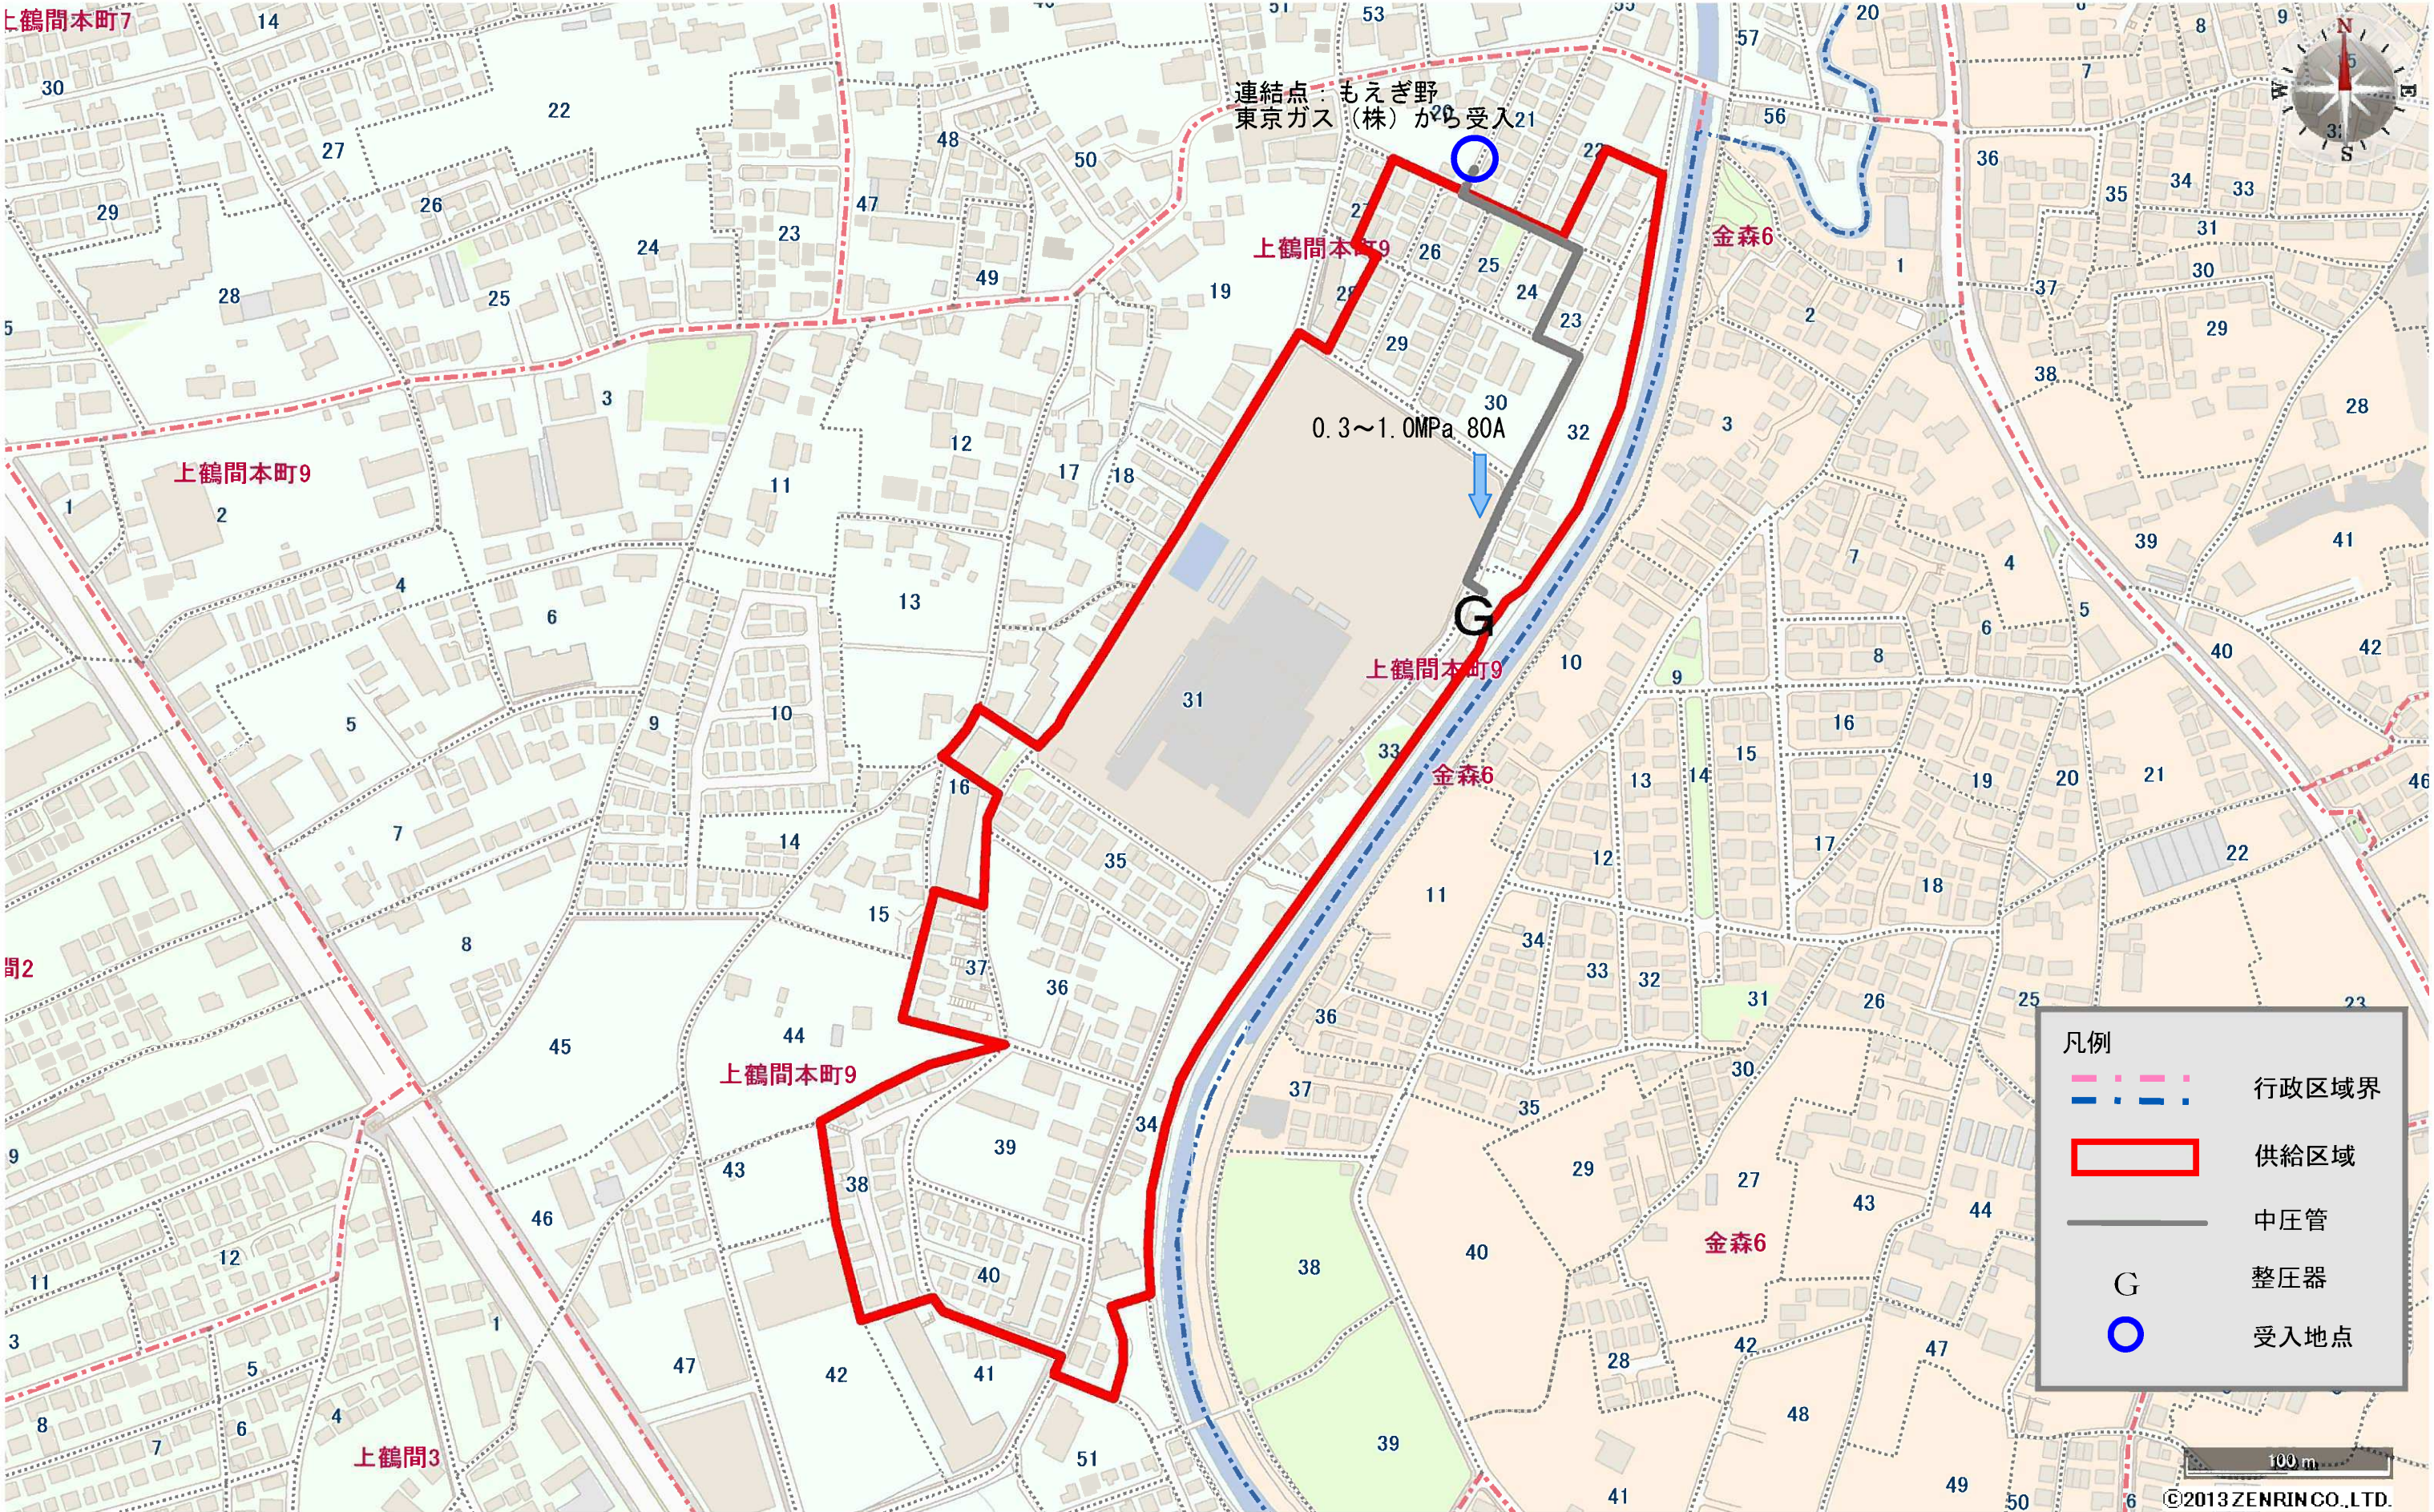

この図面は参考図です
実際の設計・施工に当たっては
必ず現地確認して下さい



工事名称 もえぎ野団地		図面番号 F-45-全体図	
図面名称 ガス導管竣工図		部長	
日付 1981年6月10日	縮尺 1/1500 (A1)	課長	
工事施工会社 ： 日本瓦斯工務株式会社		設計	
日本瓦斯株式会社 東京都渋谷区代々木4丁目31番8号 代款03(5308)2111		製図	Kanda